



الموضوع :- جدول البنود المستحدثة

الرقم :- ٢٤/٧/٤٤/ص

التاريخ :- ٢٠٢٤/٨/٦ م

الموافق :- ١٤٤٦/٢/٢ هـ

المحترمين

السادة / شركة تطوير للمباني

وفقه الله

سعادة / مدير المنطقة الوسطى والشمالية

السلام عليكم ورحمة الله وبركاته

إشارة لمشروع تنفيذ مجمع النويعة التعليمي للبنات بمحافظة وادي الدواسر مقاولتنا ,
وإشارة لخطاب التعميد بجداول الأعمال الزائدة الوارد الينا برقم ٤٦٠٠٠١٣٨٤٩ وتاريخ
١٥-٠٧-٢٠٢٤ م , عليه نتقدم لسعادتكم بجداول الكميات لمعاملة البنود المستحدثة مع تحليل
الأسعار الخاصة بها .


عليه أمل من سعادكم التفضل بالإيعاز لمن يلزم نحو اعتماد جداول الكميات للبنود المستحدثة
وإكمال إجراءات التعميد بالأعمال المستحدثة للمشروع .

شاكرين ومقدرين لكم تعاونكم

ولكم خالص تحياتي وتقديري

مدير المشاريع

م / فكري نبوي حامد

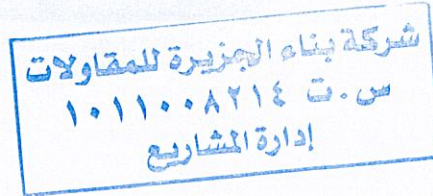

المرفقات :-

- ١- جول الكميات للمشروع .
- ٢- جدول الكميات للأعمال المستحدثة.
- ٣- تحليل الأسعار للبنود المستحدثة .
- ٤- عروض الأسعار من الموردين .



الموضوع :- جدول البنود المستحدثة

الرقم :- ٢٤/٧/٤٤/ص

التاريخ :- ٢٠٢٤/٧/٢٩ م

الموافق :- ١٤٤٦/١/٢٣ هـ

المحترمين

السادة / شركة تطوير للمباني

وفقه الله

سعادة / مدير المنطقة الوسطى والشمالية

السلام عليكم ورحمة الله وبركاته

إشارة لمشروع تنفيذ مجمع النويعة التعليمي للبنات بمحافظة وادي الدواسر مقاولتنا ,
وإشارة لخطاب التعميد بجداول الأعمال الزائدة الوارد الينا برقم ٤٦٠٠٠١٣٨٤٩ وتاريخ
١٥-٠٧-٢٠٢٤ م , عليه نتقدم لسعادتكم بجداول الكميات لمعاملة البنود المستحدثة مع تحليل
الأسعار الخاصة بها .


عليه آمل من سعادكم التفضل بالإيعاز لمن يلزم نحو اعتماد جداول الكميات للبنود المستحدثة
وإكمال إجراءات التعميد بالأعمال المستحدثة للمشروع .

شاكرين ومقدرين لكم تعاونكم

ولكم خالص تحياتي وتقديري

مدير المشاريع

م/ فكري نبوي حامد

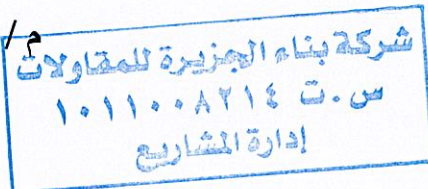

المرفقات :-

- ١- جول الكميات للمشروع .
- ٢- جدول الكميات للأعمال المستحدثة.
- ٣- تحليل الأسعار للبنود المستحدثة .
- ٤- عروض الأسعار من الموردين .

تقرير في أعمال إضافية ليس لها نظير بعقد المشروع

معلومات عامة عن المشروع:-

34/42	رقم المنافسة	إنشاء مجمع النويمة التعليمي للبنات	اسم المشروع
محافظة وادي الدواسر	إدارة التعليم	4مدارس نموذج 16/24 + صالة متعددة الأغراض نموذج ص + 3 سكن حارس صغير	نموذج المشروع
35/21	رقم العقد	26883376.32 ريال	قيمة عقد المشروع
النويمة - وادي الدواسر	موقع المشروع	شركة بناء الجزيرة للمقاولات	اسم المقاول المنفذ
1435/08/06 هـ	تاريخ استلام الموقع	00000000000000000000	رمز الأرض للمشروع
1441-09-08 هـ	تاريخ نهاية العقد	900 يوم + 1258 يوم (تعميدات)	مدة عقد المشروع
9.91%	نسبتها من قيمة العقد	2,790,410.75 ريال	قيمة الوفورات بالمشروع

بناء علي خطاب المقاول المنفذ للمشروع الوارد للإدارة برقم 4500143430 بتاريخ 1446-01-24 هـ والموجه الى سعادة مدير المنطقة الوسطى والشمالية بشركة تطوير للمباني والذي يطلب فيه التعميد بأعمال إضافية ليس لها نظير بالعقد ناتجة عن :-
وبعد الدراسة والاطلاع ومراجعة المستندات الخاصة بالمشروع (العقد. جداول الكميات، المخططات الشروط العامة الشروط الخاصة، المواصفات، نظام المنافسات والمشتريات الحكومية) وكذلك تم استعراض الآتي:-

1. الوفورات المتحققة بالمشروع..
2. مقايسة البنود المستحدثة.
3. الحصر التفصيلي لبنود الأعمال الواردة بالمقايسة عالية.
4. التعميدات السابقة للمشروع سواء لها نظير بالعقد أو ليس لها نظير بالعقد وهي :-

1	رقم التعميد للأعمال التي لها نظير	175592	تاريخ التعميد	1439-02-19 هـ	القيمة	4,995,767.09 ريال تغطي من وفر المشروع
		4600013849	تاريخ التعميد	1446-01-09 هـ	القيمة	1,448,721.28 ريال تغطي من وفر المشروع
2	رقم التعميد للأعمال التي ليس لها نظير	39/200	تاريخ التعميد	1439-10-10 هـ	القيمة	4,853,590.00 ريال تم الارتباط على عجز بقيمة 2,345,375.01 ريال والباقي يغطي من وفر المشروع

إدارة المياني

وبعد الدراسة تبين ما يلي:-

إجمالي قيمة الأعمال المطلوبة				2,790,110 ريال	
تغطي من الوفري بقيمة		2,790,410.75 ريال			
إجمالي قيمة أوامر التغيير للمشروع		2,790,110 ريال		العجز	0 %
مدة تنفيذ الأعمال		180 يوماً		تاريخ نهاية العقد بعد التعميد	
				1442-03-12 هـ	

وبعد الدراسة تبين للجنة أن الأعمال الإضافية التي ليس لها نظير بالعقد هي :-

م	وصف الأعمال	الوحدة	الكمية	سعر الوحدة (ريال)	القيمة الإجمالية
1	رسوم إيصال التيار الكهربائي المدمج لمجمع المدارس (عدد 1 نقطة إيصال 1600 أمبير + 3 نقاط إيصال 1250 أمبير)	عدد	1	1,470,104	1,470,104
2	تعديل القواطع الرئيسية من 1600 أمبير الى 1250 أمبير	عدد	3	25,000	75,000
3	كبل نحاس ثرموبلاستيك (CU/XLPE/PVC) مقاس (300×4 مم2)	م ط	736	683	502,688
4	كبل نحاس ثرموبلاستيك (CU/XLPE/PVC) مقاس (240×4 مم2)	م ط	488	595	290,360
5	كبل نحاس ثرموبلاستيك (CU/XLPE/PVC) مقاس (150×4 مم2)	م ط	328	383	125,624
6	كبل نحاس ثرموبلاستيك (CU/XLPE/PVC) مقاس (120×4 مم2)	م ط	72	308	22,176
7	كبل نحاس ثرموبلاستيك (CU/XLPE/PVC) مقاس (95×4 مم2)	م ط	40	266	10,640
8	كبل نحاس ثرموبلاستيك (CU/XLPE/PVC) مقاس (70×4 مم2)	م ط	829	182	150,878
9	كبل نحاس ثرموبلاستيك (CU/XLPE/PVC) مقاس (50×4 مم2)	م ط	219	133	29,127
10	كبل نحاس ثرموبلاستيك (CU/XLPE/PVC) مقاس (35×4 مم2)	م ط	817	110	89,870
11	كبل نحاس ثرموبلاستيك (CU/XLPE/PVC) مقاس (16×4 مم2)	م ط	333	71	23,643
إجمالي قيمة الأعمال				2,790,110	
				مليونان وسبعمئة وتسعون ألفاً ومائة وعشرة ريال لا غير	

مما سبق يتضح مايلي :-

يمكن تعميم المقاول (شركة بناء الجزيرة للمقاولات) بالأعمال الإضافية المستحدثة والتي ليس لها نظير بالعقد وفق التفاصيل المدرجة بالجدول عاليه وحسب الكميات الموضحة بالمقايضة المرفقة بالتقرير والتي تمت مراجعتها والتوقيع عليها من قبل المقاول وهي مبلغ 2,790,110 ريال (مليونان وسبعمائة وتسعون ألفاً ومائة وعشرة ريال لا غير) حسب الأسعار الموضحة بالجدول عاليه ووفقاً للآتي: .

1. يتم تنفيذ هذه الأعمال خلال مدة 180 يوماً.
2. يتم العرض على صاحب الصلاحية لأخذ الموافقة على ماسبق واستكمال الإجراءات النظامية حيال ذلك
3. هذا التقرير مبدئياً ولا يعتبر سارياً دون استكمال الخطوات الاجرائية التالية له.
4. هذا التقرير مكون من عدد (3) صفحة مع كامل مرفقاته الواردة بسياق التقرير وحدة واحدة لايتجزأ.

وعليه جرى التوقيع،،،

يعتمد ،

مدير.....

المهندس /

محضر دراسة أعمال إضافية ليس لها نظير بعقد المشروع

معلومات عامة عن المشروع:-

34/42	رقم المنافسة	إنشاء مجمع التويعمة التعليمي للبنات	اسم المشروع
محافظة وادي الدواسر	إدارة التعليم	4مدارس نموذج 16/24 + صالة متعددة الأغراض نموذج ص + 3 سكن حارس صغير	نموذج المشروع
2345375.01+25799857.27 ريال	قيمة العقد بعد تخفيض 5%	26883376.32 ريال	قيمة عقد المشروع
النويعمة - وادي الدواسر	موقع المشروع	شركة بناء الجزيرة للمقاولات	اسم المقاول المنفذ
1435/08/06 هـ	تاريخ استلام الموقع	00000000000000000000	رمز الأرض للمشروع
1441-09-08 هـ	تاريخ نهاية العقد	900 يوم + 1258 يوم (تعميدات)	مدة عقد المشروع
9.91%	نسبتها من قيمة العقد	2,790,410.75 ريال	قيمة الوفورات بالمشروع بعد الدراسة

أنه في يوم الإثنين الموافق 1445/07/30 هـ اجتمعت لجنة أوامر التغيير ودراسة المدد الزمنية لدراسة الأعمال الإضافية المطلوبة للمشروع المذكور أعلاه، وبعد الدراسة والاطلاع ومراجعة المستندات الخاصة بالمشروع (العقد، جداول الكميات، المخططات الشروط العامة الشروط الخاصة، المواصفات، نظام المنافسات والمشتريات الحكومية) وكذلك تم استعراض الآتي :-

- 1- الكميات الواردة بالمخططات التنفيذية والكميات الواردة بمقاييس الكميات الفعلية.
- 2- التقرير الفني المعد من قبل المهندس المتابع للمشروع متضمناً ملاحظاته على الحصر بعد مراجعة وتدقيقه من واقع المخططات والمواصفات وشروط العقد.
- 3- التعميدات السابقة للمشروع سواء لها نظير بالعقد أو ليس لها نظير بالعقد وهي :-

1. التعميدات السابقة للمشروع وهي :-

1	رقم التعميد للأعمال التي لها نظير	175592	تاريخ التعميد	1439-02-19 هـ	القيمة	4,995,767.09 ريال تغطي من وفر المشروع
		4600013849	تاريخ التعميد	1446-01-09 هـ	القيمة	1,448,721.28 ريال تغطي من وفر المشروع
2	رقم التعميد للأعمال التي ليس لها نظير	39/200	تاريخ التعميد	1439-10-10 هـ	القيمة	4,853,590.00 ريال تم الارتباط على عجز بقيمة 2,345,375.01 ريال والباقي يغطي من وفر المشروع

وبعد الدراسة تبين ما يلي:-

إجمالي قيمة الأعمال الزائدة والتي ليس لها نظير والمطلوبة				2,790,110 ريال	
تغطي من الوفري بقيمة				2,790,410.75 ريال	
الوفري بعد حسم الأعمال الزائدة				300.75 ريال	
مدة تنفيذ الأعمال				180 يوماً	
العجز		0 %		عجزاً ☐ وفراً ☒	
تاريخ نهاية العقد		1442-03-12 هـ			

وبعد الدراسة تبين للجنة أن الأعمال الإضافية التي ليس لها نظير بالعقد هي :-

م	وصف الأعمال	الوحدة	الكمية	سعر الوحدة (ريال)	القيمة الإجمالية
1	رسوم إيصال التيار الكهربائي المدمج لمجمع المدارس (عدد 1 نقطة إيصال 1600 أمبير + 3 نقاط إيصال 1250 أمبير)	عدد	1	1,470,104	1,470,104
2	تعديل القواطع الرئيسية من 1600 أمبير الى 1250 أمبير	عدد	3	25,000	75,000
3	كبل نحاس ثرموبلاستيك (CU/XLPE/PVC) مقاس (300×4 مم2)	م ط	736	683	502,688
4	كبل نحاس ثرموبلاستيك (CU/XLPE/PVC) مقاس (240×4 مم2)	م ط	488	595	290,360
5	كبل نحاس ثرموبلاستيك (CU/XLPE/PVC) مقاس (150×4 مم2)	م ط	328	383	125,624
6	كبل نحاس ثرموبلاستيك (CU/XLPE/PVC) مقاس (120×4 مم2)	م ط	72	308	22,176
7	كبل نحاس ثرموبلاستيك (CU/XLPE/PVC) مقاس (95×4 مم2)	م ط	40	266	10,640
8	كبل نحاس ثرموبلاستيك (CU/XLPE/PVC) مقاس (70×4 مم2)	م ط	829	182	150,878
9	كبل نحاس ثرموبلاستيك (CU/XLPE/PVC) مقاس (50×4 مم2)	م ط	219	133	29,127
10	كبل نحاس ثرموبلاستيك (CU/XLPE/PVC) مقاس (35×4 مم2)	م ط	817	110	89,870
11	كبل نحاس ثرموبلاستيك (CU/XLPE/PVC) مقاس (16×4 مم2)	م ط	333	71	23,643
إجمالي قيمة الأعمال		2,790,110 مليونان وسبعمائة وتسعون ألفاً ومائة وعشرة ريال لا غير			

مما سبق رأت اللجنة ما يلي :

- 1- تعميم المقاول (شركة بناء الجزيرة للمقاولات) بالأعمال الإضافية والتي ليس لها نظير بالعقد وفق التفاصيل المدرجة بالجدول عاليه وحسب الكميات الموضحة بالمقايضة المرفقة بالتقرير وحسب الأسعار الموضحة بالجدول المرفق ووفقاً للآتي:.
- 2- يتم تنفيذ هذه الأعمال خلال مدة 180 يوماً.
- 3- العرض على صاحب الصلاحية لأخذ الموافقة على ما سبق واستكمال الإجراءات النظامية حيال ذلك.
- 4- هذا المحضر لا يعتبر سارياً دون موافقة صاحب الصلاحية عليه وإصدار أمر التعميد.
- 5- هذا المحضر مكون من عدد (3) صفحة مع كامل مرفقاته الواردة بسياق المحضر وحدة واحدة لا يتجزأ.

وعلى هذا جرى التوقيع،،

يعتمد،،،،

ملاحظات	قيمة التوريات	قيمة الزبائات	نقطة البيع		قيمة الأصول حسب النقطة	قيمة الأصول بعد التخليص من المتيقن	قيمة الأصول حسب المقلية	كمية الزبائات	كمية الوفر	كمية النقطة	كمية النقطة		الوحدة	وصف الأصل	نوع المادة البنية
			ريال	طن							بطن التخليص من المتيقن	الكمية بالمقلية			
	0	0	6200		24800	24800	24800	0	0	4	4	4	عدد	بناية خديج يوحنا (مركز) بلا فناء يتناسب مع ارتفاع السور ولا يقل عن (2.5م) حسب المخططات المعتمدة	8/3
	0	7040	200		47040	40000	40000	35.2	0	235.2	200	200	متر	كمية من الزخم الطبيعي لزوم السور بالموقع المدمر وعرقلة الكوريات سدك 2م القائمة و3م القائمة	3/4
	1994.85	0	45		17341.65	19336.5	65250	0	44.33	385.37	429.7	1450	متر	طرق فوات خرسانية سبلة الصب (طرية) مقلين 15*30*50	12/4
	0	9020.55	55		19470.55	10450	10450	164.01	0	354.01	190	190	م	ترابيع من رصيف طريقي 40*2.5م المقل الرئيسي	13/4
	94518.75	0	75		505481.25	600000	600000	0	1260.25	6739.75	8000	8000	م	طوب رصيف مفرط الترتيب (توك) بسبك الأفل عن 8سم والبيد يشمل كل ما يلزم لإنهاء الأعمال	14/4
	0	3870	45		9945	6075	6075	86	0	221	135	135	م	3م خرسانية عالية بالمقل اللزوم بسبك الأفل عن 4سم	1/5
	0	16617.6	40		37017.6	20400	20400	415.44	0	925.44	510	510	م	طبيعة عزائلة للخرقبة القنف مكونة من طفيقن بسبك 4سم	2/5
	0	10343.9	10		109343.9	99000	99000	1034.39	0	10934.39	9900	9900	م	طبيعة عزائلة دمان بيومين	3/5
	0	11456	25		21956	10500	10500	458.24	0	878.24	420	420	م	بياض اسمنتي ملتح ضرور السيادة	4/5
	0	15426.4	55		30276.4	14850	14850	280.48	0	550.48	270	270	م	قيوم ملتح - طوب اسمنتي مصمت	5/5
	96513.6	73774.45			822672.35	845411.5	891325							اجمالي الصفحة	

شركة تطوير المباني

المهندس الاستشاري

مهندس المقال

المهندس :

المغليس : ٢٣ / محمداً السالمه

التوقيع :

الفرقة

مركز بقاء الجزيرة
س. ١٠٨٧١٤
إدارة التعليم

۱۰۰۸۷۱۴
۱۰۰۸۷۱۴

1500

إشياء مجمع التوعية التعليمي للبيئات	اسم المشروع	وزارة التربية السعودية
1435/08/06 هـ	تاريخ استلام المشروع	وزارة التعليم
2688376.32 ريال سعودي	قيمة العقد	الإدارة العامة للتعليم بمنطقة الرياض
شركة بناء الجزيرة للمقاولات	المقاول	Ministry of Education



ملاحظات	قيمة الزبيلات	قيمة الفواتير	فترة العقد		قيمة الأصول حسب المخطط	قيمة الأصول بعد التخليص من المئقي	قيمة الأصول حسب القياسية	كمية الزيادة	كمية الوفر	كمية المخطط	كمية العقد بعد التخليص من المئقي	الكمية بالمقاييس	الوحدة	وصف الاصل	رقم مواصفة البند
			ريال	هـ											
	1107	0	180		4293	5400	5400	0	6.15	23.85	30	30	م.ط	مواسير (u.p.v.c) قطر خارجي 200 سم قبة (3)	4/3/2
	0	10171.2	120		56971.2	46800	46800	84.76	0	474.76	390	390	م.ط	مواسير (u.p.v.c) قطر خارجي 160 سم قبة (3)	4/3/2
	0	1820	100		6320	4500	4500	18.2	0	63.2	45	45	م.ط	مواسير (u.p.v.c) قطر خارجي 140 سم قبة (3)	4/3/2
	3452	0	80		6148	9600	9600	0	43.15	76.85	120	120	م.ط	مواسير (u.p.v.c) قطر خارجي 110 سم قبة (3)	2/4/2
	0	19500	1500		34500	15000	15000	13	0	23	10	10	عدد	غرفة تفتيش موزونة 60*60 سم بمقوى لثايبه 1 م مع الطلاء	2/4/2
	0	12600	1800		39600	27000	27000	7	0	22	15	15	عدد	غرفة تفتيش موزونة 90*60 سم بمقوى لثايبه 1.50 م مع الطلاء	2/4/2
	30000	0	2000		10000	40000	40000	0	15	5	20	20	عدد	خزان تخطيط 2*4 م بغطاء انا لم يكن هناك توصيل الصرف الصحي شامل كل شيء	9/4/2
	120000	0	30000		0	120000	120000	0	4	0	4	4	عدد	كفوف صرف هوكيل من الفريسة المسلحة طبقا للمخطط مع ملئ الفراغات بين الاعددة والبلش او الطارب	10/4/2
	0	0	2000		0	0	108800	0	0	0	0	54.4	م.ط		
	32000	0	8000		0	32000	32000	0	4	0	4	4	عدد	توصيل شبكة الصرف الصحي على الشبكة العمومية	15/4/2
	0	0	5000		20000	20000	20000	0	0	4	4	4	عدد	توصيل شبكة التفتيش على الشبكة العمومية	12/5/2
	186559	44091.2	0		177832.2	320300	429100						إجمالي الصفحة		

شركة تطوير المباني

المهندس الاستشاري

المهندس :

التوقيع :

المهندس : م / محمد اسامه

شركة بناء الجزيرة للتوعية
ص.ق ١٠١١٠٠٨٢١٤
إدارة المشاريع

المملكة العربية السعودية وزارة التعليم الإدارة العامة للتعليم بمنطقة الرياض	وزارة التعليم وزارة التعليم	اسم المشروع تاريخ استلام المشروع قيمة العقد المقاول	إنشاء مجمع التوعية التطبيقي للبيانات 1435/08/06 هـ 2688376.32 ريال سعودي شركة بناء الجزيرة للمقاولات	  
---	--------------------------------	--	---	--

رقم مواصفة البلد	وصف الاصل	الوحدة	الكمية بالمكانية	كمية العقد مع التخفيض من التكملي	كمية المتبقي	كمية الوفر	كمية الزيادة	قيمة الأصل حسب القيمة	قيمة الأصل بعد التخفيض من التكملي	قيمة الأصل حسب المتبقي	قوة العقد		قيمة الزيادات	قيمة الوفورات	ملاحظات
											رطل	هله			
مقاسية (3)	كميات أعمال الكابلات والكهرباء بالموقع العام	م.ط	590	590	0	590	0	59000	59000	0	100		0	59000	
2/5/23/3/4	كل نحس مسلح مقاس 4 * 35 م2	م.ط	100	100	0	100	0	19000	19000	0	190		0	19000	
1/5/23/3/5	كل نحس مسلح مقاس 4 * 50 م2	م.ط	1150	1150	0	1150	0	402500	402500	0	350		0	402500	
10/5/23/3/3	كل نحس مسلح مقاس 4 * 185 م2	م.ط	4	4	0	4	0	720000	720000	0	180000		0	720000	
	إجمالي الصفحة							1200500	1200500	0			0	1200500	

شركة تطوير المباني

المهندس الاستشاري

مهندس المقاول

المهندس :

المهندس : م / محمد اسامه

التوقيع :

شركة بناء الجزيرة للمقاولات
 ١٠١١٠٠٨٢١٤
 إدارة المشاريع

إشياء مجمع التوعية التطبي للبيات	اسم المشروع	المملكة العربية السعودية
1435/08/06 هـ	تاريخ استلام المشروع	وزارة التعليم
2688376.32 ريال سعودي	قيمة العقد	الإدارة العامة للتعليم بمنطقة الرياض
شركة بناء الجزيرة للمقاولات	المقاول	Ministry of Education

ملاحظات	قيمة البورقات	قيمة الزيادات	فئة العقد		قيمة الأعمال حسب المخطط	قيمة الأعمال بعد التخليص من التفتي	قيمة الأعمال حسب المقايضة	كمية الزيادة	كمية الوفر	كمية المخطط	كمية العقد بعد التخليص من التفتي	الكمية بالمقايضة	الوحدة	وصف الاعمال	رقم مواصلة البند
			ريال	هلاله											
	0	10788	30		95988	85200	85200	359.6	0	3199.60	2840	2840	2م	خرسانة عادية سمك 10 سم	1/17
	0	712.8	45		14212.8	13500	13500	15.84	0	315.84	300	300	2م	خرسانة عادية سمك 15 سم	3 /17
	729	0	450		15471	16200	16200	0	1.62	34.38	36	36	3م	خرسانة عادية خفيفة لملء فراغ المسقوط	4/17
	0	23374	65		207974	184600	184600	359.6	0	3199.6	2840	2840	2م	خرسانة أرضيات سمك 15 سم متباعدة تسليح خفيف	10 /17
	0	312372	1200		1608372	1296000	1296000	260.31	0	1340.31	1080	1080	3م	قفل (5 قفل 8 بط 8) أو 5 قفل 10 سم	1 /18
	2677500	0	350		0	2677500	3052000	0	7650	0	7650	8720	2م	خرسانة متباعدة للزخيف الهوردي سمك 32 سم	1/3/18
	31704.75	0	55		158853.75	190558.5	225500	0	576.45	2888.25	3464.7	4100	2م	مباني سمك 10 سم	1/19
	25715.4	0	60		140784.6	166500	218400	0	428.59	2346.41	2775	3640	2م	مباني سمك 15 سم	2/19
	0	8656.2	70		384735.4	376079.2	459200	123.66	0	5496.22	5372.56	6560	2م	مباني سمك 20 سم غير موزول	3/19
	0	30421.5	85		71221.5	40800	40800	357.9	0	837.90	480	480	2م	مبنى بوابك اسمنتى سمك (20سم)بول حرارى	1/5 /19
	3150	0	63		4410	7560	7560	0	50	70	120	120	2م	بلاط موزليكو 30*30 سم	1/20
	2738799.15	386324.5			2702023.05	5064497.7	5598960							اجمالي الصفحة	

شركة تطوير المباني

المهندس الاستشاري

المهندس :

التوقيع :

المهندس : م / محمد اسامه

مهندس المقاول

شركة بناء الجزيرة للتوقيع
١٠١١٠٠٨٢١٤
إدارة المشاريع

ملاحظات	قيمة الوفورات	قيمة الإيرادات	نقطة العقد		قيمة الأعمال حسب المخطط	قيمة الأعمال بعد التخفيض من الميزانية	قيمة الأعمال حسب المواقعة	كمية الزيادة	كمية الوفرة	كمية المخطط	كمية العقد بعد التخفيض من الميزانية	الكمية بالمواقعة	الوحدة	وصف الأعمال	رقم مواصلة البند
			ريال	طلة											
	2200	0	55		0	2200	2200	0	40	0	40	40	2م	تراخيص بلاط اسمنتى لمخدر المعاقين حسب المواصفات	4/20
	213	0	75		41787	42000	42000	0	2.84	557.16	560	560	2م	أعمال بلاط سيراميك للأرضيات بأبعاد (0.8*2.5م)	4/5/20
	0	1260	75		23760	22500	22500	16.8	0	316.8	300	300	2م	أعمال بلاط سيراميك للأرضيات بمقاوم لأحماض بأبعاد (2.5 × 0.8 م) أرضيات المعامل	4/5/20
	25042	0	95		643758	668800	668800	0	263.6	6776.4	7040	7040	2م	أعمال بلاط سيراميك للأرضيات بأبعاد 40 × 40 سم - شبه معقول مانع للانزلق	1/7/20
	0	41112	180		195192	154080	154080	228.4	0	1084.40	856	856	م.ط	كسوة للساحة الخارجية والتأتمة رخام جرانيت وعرض التلمة (3م)	8/20
	0	11678.4	180		58478.4	46800	46800	64.88	0	324.88	260	260	2م	تراخيص تصفقات السلام والأمان من الجورليت بأبعاد (40*40م2)	9/20
	7560	0	315		0	7560	7560	0	24	0	24	24	م.ط	كونتر تفتيم (مضخة شتية بالحدار) (م80) للمظلة سمنك	11/20
	324	0	270		12636	12960	37800	0	1.2	46.8	48	140	م.ط	كونتر تفتيم (مضخة شتية بالحدار) (م80) للقفص سمنك (م50) للقفص كونتر تفتيم (مضخة شتية بالحدار) مانولة للمصطف	11/20
	0	2376	270		14256	11880	11880	8.8	0	52.8	44	44	م.ط	كونتر تفتيم (مضخة شتية بالحدار) مانولة للمصطف عرض (50 سم) حتى كوابيل من زوايا حديد طبقا للمخطط	12/20
	205507	0	25		12493	218000	218000	0	8220.28	499.72	8720	8720	2م	بياض تفتيم (لبسة) للحوط الداخلية وحوط الطرقات والمداخل	1/21
	0	59287	25		357087	297800	344500	2371.48	0	14283.48	11912	13780	2م		1/2/21
	240846	115713.4			1359447.4	1484580	1556120							إجمالي الصفحة	

شركة تطوير المياني
المهندس الاستشاري

المهندس :
التوقيع :

مهندس المقاول
شركة بناء الجزيرة للتطوير
م.ت ٠٨٢١٤
٠٠٨٢١٤
إدارة مشاريع

ملاحظات	قيمة الوفورات	قيمة الزيادة	فئة العقد		قيمة الأعمال حسب الميزنة	قيمة الأعمال بعد التخصيص من المتبقي	قيمة الأعمال حسب المقايمة	كمية الزيادة	كمية الوفر	كمية المتبقي	كمية العقد بعد التخصيص من المتبقي	كمية المقايمة	الوحدة	وصف الاعمال	رقم مراسة البند
			ريال	طاه											
	5720	0	22		0	5720	5720	0	260	0	260	260	2م	دخلات بيرة الزيت المطبق للحواط الداخلية	2/23
	0	42932.12	22		304996.12	262064	297440	1951.46	0	13863.46	11912	13520	2م	دخلات بلسكوكة " رشة امريكية " للحواط الداخلية وحواطة الطرافات والقائه الداخلي "ناعمة الملمس"	4/23
	190086.16	0	22		10993.84	201080	201080	0	8640.28	499.72	9140	9140	2م	دخلات بلسكوكة " رشة امريكية" للاسقف الداخلية واسقف الطرافات " خذبة الملمس"	4/23
	0	0	500		107000	107000	156000	0	0	214	214	312	2م	شبهاتك الونيلقوم شفاف سكرتريت حسب الميزاج والايعاد الموضحة بالمخططات	1/2/26
	0	0	2200		264000	264000	264000	0	0	120	120	120	2م	إضاءة سمدرية من المزبورم والزجاج السكرتريت حسب الميزاج والايعاد الموضحة بالمخططات	ج/2/26
	52520	0	650		363480	416000	416000	0	80.8	559.2	640	640	2م	شبهاتك الونيلقوم زجاج مزبورج شفاف (6-12م) كمراتك بالمصنوع والطلاءات الرسمية والحرف الادارية حسب التميزاج والايعاد الموضحة بالمخططات	3/26
	6000	0	500		0	6000	6000	0	12	0	12	12	2م	ابواب الونيلقوم حسب التميزاج والايعاد الموضحة في المخططات	26
	10800	0	450		0	10800	10800	0	24	0	24	24	2م	نوافذ مكونة من شرائح الحديد المجلفن أو المنيوم " كاسرات " حسب المخططات والتفاصيل	6/26
	4080	0	300		53520	57600	57600	0	13.6	178.4	192	192	2م	توريد وتركيب مصمبات خديدية أو حديد مطقول	1/27
	0	0	360		5760	5760	5760	0	0	16	16	16	ميط	سلم حداري لخران العوايد الخفوي حسب الموضع بالمخططات	2/27
	0	15680	1000		711680	696000	696000	15.68	0	711.68	696	696	2م	ابواب معدنية حوقام حسب الميزاج والايعاد الموضحة بالمخططات كادبة مع كلفة الاكسسوارت والادوات	6/27
	269206.16	58612.12			1821429.96	2032024	2116400							اجمالي الصفحة	

شركة تطوير المباني

المهندس الاستشاري

المهندس :

التوقيع :

المهندس : م / محمد اسامه
 شركة بناء الجزيرة للمباني
 التوقيع : ٢٠٢٤/٠٨/١٩
 إدارة المشاريع

المملكة العربية السعودية
وزارة التعليم
الإدارة العامة للتعليم بمنطقة الرياض

Ministry of Education
وزارة التعليم







إشياء جميع التوعية التعلیمی للبنات
اسم المشروع
تاریخ استلام المشروع
قيمة العقد
شركة بناء الجزيرة للمقاولات

1435/08/06 هـ
26883376.32 ريال سعودي
المقاول

ملاحظات	قيمة الوفورات	قيمة الزيادات	قيمة العقد		قيمة الأعمال حسب المنفذ	قيمة الأعمال بعد التخصيص من المتبقي	قيمة الأعمال حسب المقاسمة	كمية الزيادة	كمية الوفرة	كمية المنفذ	كمية العقد بعد التخصيص من المتبقي		الوحدة	وصف الأعمال	رقم مواصفة البلد
			ريال	طن							من المتبقي	بالقاسمة			
	0	10192	700		24192	14000	14000	14.56	0	34.56	20	20	م.ط	لوحة إسم المدرسة	22/28
	0	0	400		6400	6400	6400	0	0	16	16	16	م.ط	كوبسة من التحسين المطبق بالكروم بدورة مياه الموقنين حسب التفاصيل	57/28
	0	19324.8	180		123724.8	104400	104400	107.36	0	687.36	580	580	م.ط	كوبسة من الاستطيس سفل لزوم السلام ولداوي القاء الداخلي ومختر الحافلين وباركاعات مختلفة و حسب المخططات	58/28
	520000	0	2000		0	520000	520000	0	260	0	260	260	م.ط	توريد وتركيب أبواب داخلية للحمامات من مادة التيفوليك	65/28
	0	18000	6000		42000	24000	24000	3	0	7	4	4	عدد	توريد خرقة غائر من الشبك بامتد (2.5*3)متر	68/28
	520000	47516.8			196316.8	668800	668800							اجمالي الصفحة	

شركة تطوير المباني

المهندس الاستشاري

المهندس :

المهندس : م / محمد اسامه

التوقيع :

التوقيع :

شركة بناء الجزيرة للمقاولات
١٠١١٠٠٨٢١٤
م.ت
إدارة المشاريع



ملاحظات	قيمة الوفورات	قيمة الزيادات	فئة العقد		قيمة الأعمال حسب المخطط	قيمة الأعمال بعد التكليف من المقتضى	قيمة الأعمال حسب المقابلة	كمية الزيادة	كمية الوفرة	كمية المنفذ	كمية العقد بعد التكليف من المقتضى	كمية العقد	كمية المقابلة	الوحدة		وصف الاعمال	رقم مواصفة البند
			ريال	جالة													
														الأعمال الصالحة فوق سطح الأرض و مضخات المياه للمشروع			
	0	0	920		73600	73600	73600	0	0	80	80	80	80	عدد	مرحاض شرقي كامل متصل عليه كمبيلات الصرف والتغطية	1/1/1/2	
	0	0	1380		27600	27600	27600	0	0	20	20	20	20	عدد	مرحاض أفريقي (Compiation) يحمل عليه الصرف والتغطية	1/3/1/2	
	16140	0	1345		150640	166780	166780	0	12	112	124	124	124	عدد	خوض غسيل لوى من الركام الطيني بالفلون المظلم	7/1/2	
	0	16560	4140		99360	82800	82800	4	0	24	20	20	20	عدد	خوض غسيل أراضي من المصار المستنق سفل) مع توريد بواب مطبخ من الاواني مطبوخ اسفلته	12/1/2	
	1116	0	124		10788	11904	11904	0	9	87	96	96	96	م ²	مرآة للترجوة لوى تركيب فوق المفاصل	14/1/2	
	864	0	72		6336	7200	7200	0	12	88	100	100	100	عدد	حمامة ملائيم مزودة من الحاحس	16/1/2	
	0	0	135		1620	1620	1620	0	0	12	12	12	12	عدد	حمامة ملائيف من الكروم بدورة المياه بالاداره	17/1/2	
	1500	0	75		0	1500	1500	0	20	0	20	20	20	م ^ط	مواصور (p.v.c) قطر خارجي 75 سم فئة 5	1/2/2	
	0	84	35		1484	1400	1400	2.4	0	42.4	40	40	40	م ^ط	مواصور (p.v.c) قطر خارجي 3/4 بوصة جدول 80	1/2/2	
	0	16732.8	42		20932.8	4200	4200	398.4	0	498.4	100	100	100	م ^ط	مواصور (p.v.c) قطر 1 بوصة جدول 80 تغذية بالمياه	1/2/2	
	0	9168	60		19968	10800	10800	152.8	0	332.8	180	180	180	م ^ط	مواصور (p.v.c) قطر 1.25 بوصة جدول 80 تغذية بالمياه	1/2/2	
	19620	42544.8			412328.8	389404	389404							إجمالي الصفحة			

شركة تطوير المباني

المهندس الاستشاري

المهندس ::

الانوار

المهندس : م / محمد اسامه

مهندس المقاول

شركة بناء البصرة للزراعة
١٠١١٠٨٢١٤
إدارة المشتريات
م / محمد اسامه
المهندس

١٠٠٠

17/01/21

ملاحظات	قيمة الوفورات	قيمة الزيادات	قوة العقد		قيمة الأعمال حسب الميزانية	قيمة الأعمال بعد التحفيض من المتبقى	قيمة الأعمال حسب المقايمة	كمية الزيادة	كمية الوفر	كمية التفتت	كمية العقد		الوحدة	وصف الاعمال	رقم مواصلة التفتت
			ريال	طلة							كمية العقد	كمية العقد			
	0	58743.3	70		65743.3	7000	7000	839.19	0	939.19	100	120	م.ط	مواسير (u.p.v.c) قطر 1.5 بوصة جدول 80 نظمية	1/2/2
	5040	0	42		0	5040	5040	0	120	0	120	120	م.ط	مواسير (u.p.v.c) قطر 3/4 بوصة (5)	1/2/2
	620	0	31		0	620	620	0	20	0	20	20	م.ط	مواسير (u.p.v.c) قطر 3/4 بوصة مع العزل	1/2/2
	11400	0	57		0	11400	11400	0	200	0	200	200	م.ط	مواسير (u.p.v.c) قطر 1 بوصة مع العزل	1/2/2
	8700	0	87		0	8700	8700	0	100	0	100	100	م.ط	مواسير (u.p.v.c) قطر 1 بوصة مع العزل الحرارى	1/2/2
	28500	0	95		0	28500	28500	0	300	0	300	300	م.ط	مواسير (u.p.v.c) قطر 1.25 بوصة مع العزل الحرارى	1/2/2
	24720	0	103		0	24720	24720	0	240	0	240	240	م.ط	مواسير (u.p.v.c) قطر 1.5 بوصة مع العزل الحرارى	1/2/2
	0	27655.2	115		32255.2	4600	4600	240.48	0	280.48	40	40	م.ط	مواسير (u.p.v.c) قطر 2 بوصة مع العزل الحرارى	1/2/2
	9000	0	150		0	9000	9000	0	60	0	60	60	م.ط	مواسير (u.p.v.c) قطر 3 بوصة مع العزل الحرارى	1/2/2
	87980	86398.5			97998.5	99580	99580							إجمالي الصفحة	

شركة تطوير المباني

المهندس الاستشارى

مهندس المقاول

المهندس :

المهندس : م / محمد اسامه

التوقيع :

شركة بناء الجزيرة للمقاولات

س.ت ١٠١١٠٠٨٢١٤
إدارة المشاريع



وزارة التعليم
Ministry of Education

Ministry of Education

[illegible]

شركة تطوير المباني

المهندس الاستشاري

المهندس :

التوقيع ..

delivered 2000 /

مهندس المقاول

المجلد: ١
الجزء: ١
العدد: ١

الزواجر

100

إنشاء مجمع التوعية التعليمية للبيئات
1435/08/06 هـ
تاريخ استلام المشروع
26883376.32 ريال سعودي
قيمة العقد
شركة بناء الجزيرة للمقاولات
المقاول

اسم المشروع
تاريخ استلام المشروع
قيمة العقد
المقاول



المملكة العربية السعودية
وزارة التعليم
الإدارة العامة للتعليم بمنطقة الرياض
Ministry of Education

ملاحظات	قيمة الزيارات	قيمة التوفورات	فئة العقد		قيمة الأعمال حسب المنطق	قيمة الأعمال بعد الخصم من المنطق	قيمة الأعمال حسب المقايمة	كمية الزيادة	كمية النقص	كمية المتبقي	كمية المتبقي بعد الخصم من المنطق	الكمية بالمقايمة	الوحدة	وصف العمل	رقم مواصفة البند
			ريال	طاه											
	0	0	362		1448	1448	1448	0	0	4	4	4	عدد	سيفون أرضية بلاستيك مزود بطبقة تسليك قطر مخرجة طبق للمخلفات	6/3/2
	0	2480	310		12400	9920	9920	8	0	40	32	32	عدد	جر حجري أو قمع زهر قطر طبقا للمخلفات	9/3/2
	0	0	94		1504	1504	1504	0	0	16	16	16	عدد	هوية لمسورة قطر (3 بوصة)	10/3/2
	0	1320	110		2640	1320	1320	12	0	24	12	12	عدد	هوية لمسورة قطر (4 بوصة)	10/3/2
	1104	0	138		0	1104	1104	0	8	0	8	8	عدد	هوية لمسورة قطر (6 بوصة)	10/3/2
	0	1864	466		14912	13048	13048	4	0	32	28	28	عدد	جائزات من الفلتر المخرج مقاس (15 × 10 سم)	12/3/2
	0	0	3622		14488	14488	14488	0	0	4	4	4	عدد	حنفية حريق خارجية قطر 2.5 بوصة	2/8/2
	9108	0	2277		27324	36432	36432	0	4	12	16	16	عدد	حنفية حريق داخلية (1 بوصة) بالترقات الداخلية	3/8/2
	6208	0	776		21728	27936	27936	0	8	28	36	36	عدد	سحان كوبريش للمياة سعة 50 لتر	4/8/2
	0	3728	932		29824	26096	26096	4	0	32	28	28	عدد	سحان كوبريش للمياة سعة 80 لتر	4/8/2
	0	5796	1449		17388	11592	11592	4	0	12	8	8	عدد	غرفة تقطيش للحاجين 0.60×0.60 متر	6/8/2
	0	0	10000		40000	40000	40000	0	0	4	4	4	عدد	مجموعة مكونة من اثنين قران عالي من بولي اثلين سعة 100	7/8/2
	16420	15188			183656	184888	184888						إجمالي الصفحة		

شركة تطوير المباني

المهندس الاستشاري

المهندس :

التوقيع :

شركة بناء الجزيرة للمباني / محمد اسامه
من - ت - ٥٠٨٢١٤ التوقيع : ١٠
إدارة المشاريع

المملكة العربية السعودية
وزارة التعليم
الإدارة العامة للتعليم بمنطقة الرياض

اسم المشروع
تاريخ استلام المشروع
قيمة العقد
شركة بناء الجزيرة للمقاولات

1435/08/06 هـ
26883376.32 ريال سعودي
قيمة العقد
المقاول


وزارة التعليم
Ministry of Education



رقم مواصلة البند	وصف الاصل	الوحدة	الكمية بالمقايمة	كمية العقد بم التفصيل من التفصيل	كمية التفصيل	كمية الورق	كمية الزيادة	قيمة الاعمال حسب المقايمة	قيمة الاعمال بعد التخفيض من التفصيل	قيمة الاعمال حسب المنفذ	فترة العقد		قيمة الزيادات	قيمة الوفورات	ملاحظات
											ريال	طاه			
10/8/2	استمارة غار سنة 1400 لتر حمل على سعر البند كامل التفصيلات والتوصيلات للفر من داخل غرفة الغزل الى داخل العمل	عدد	4	4	2	2	0	40000	40000	20000	10000	0	0	20000	
1/5/2	مجموعة مخدات مكنية من عدد (2) مضخة تصريف كل منها 15م3/ساعة للسقا عند ضغط 3 بار مع انشاء غرفة التفصيلات (اجادها الخطاطية)	عدد	4	4	4	0	0	138000	138000	138000	34500	0	0	0	
2 /5 /2	مضخة مياه الحريق الكور يائية تصريف (5م3/ساعة) عند ضغط (5.5 بار)	عدد	4	4	4	0	0	124200	124200	124200	31050	0	0	0	
3 /5 /2	مضخة التوظيف لمرق الحرق كور يائية تصريف (5م3/ساعة) عند ضغط (5.5 بار)	عدد	4	4	4	0	0	24840	24840	24840	6210	0	0	0	
6 /5 /2	مضخة قاذبة لترح المياه بقوة الطمبات تصريف 55 لتر/ثانية وقدره رفع 100 ابر	عدد	4	4	0	4	0	19320	19320	0	4830	0	0	19320	
7/5/2	جميع توصيلات المياه ومخدات للخران الأرضي	عدد	4	4	4	0	0	10488	10488	10488	2622	0	0	0	
10/5/2	تفصيلات 3 بوصة لماء الخزان بعربات نقل المياه	عدد	4	4	4	0	0	10488	10488	10488	2622	0	0	0	
11/5/2	تفصيلات 3 بوصة بعدالة لماء الخزان بمياه البلييه	عدد	4	4	4	0	0	16560	16560	16560	4140	0	0	0	
إجمالي الصفحة											344576	383896	0	39320	

شركة تطوير المباني

المهندس الاستشاري

مهندس المقاول

المهندس :

المهندس : م / محمد اسامه

التوقيع :

شركة بناء الجزيرة للتطوير
م.ت. ١٤٣٥٠٨٢١٤
إدارة المشاريع

[illegible]

شركة تطوير المباني

المهندس الاستشاري

مهندس المقال

المهندس ::

data 2000 / 2 : critical

۱۱۰

الزوجة

شركة بناء الجزيرة
م.ب. ١٠٠٨٢١٤
ادارة المشاريع

المملكة العربية السعودية
وزارة التعليم
الإدارة العامة للتعليم بمنطقة الرياض

Ministry of Education
وزارة التعليم

اسم المشروع
تاريخ استلام المشروع
قيمة العقد
المقاول

إشياء مجمع التوسعة التطهيري للبنات
1435/08/06 هـ
26883376.32 ريال سعودي
شركة بناء الجزيرة للمقاولات

ملاحظات	قيمة الزيارات	قيمة الزيارات	نقطة العقد		قيمة الأعمال حسب المخطط	قيمة الأعمال بعد التحفيض من المبنى	قيمة الأعمال حسب المخطبة	كمية الزيادة	كمية الوفر	كمية المبنى	كمية العقد	كمية العقد	الوحدة	وصف الأعمال	رقم مواصفة الهند
			ريال	جمله							بند التحفيض من المبنى	الكمية بالمقايمة			
	131328	0	288		0	131328	131328	0	456	0	456	456	عدد	وحدة اضاءة فلورسنت سقفية قدرة (3*40)واط (يعلق معلق من النوع المثلث بارتفاع	3/6/13/3
	80640	0	288		0	80640	80640	0	280	0	280	280	عدد	وحدة اضاءة فلورسنت سقفية قدرة (3*40)واط (يعلق معلق من النوع المثلث بارتفاع مزود	6/1/3/3
	23184	0	828		13248	36432	36432	0	28	16	44	44	عدد	وحدة اضاءة اسطوانية جدارية زينة لمبة ميكل هاليد قدرة 150 وات	6/5/3/3
	0	0	100		1200	1200	1200	0	0	12	12	12	عدد	وحدة اضاءة دائرية سقفية زينة لمبة 50 وات تركيب بارتفاع	8/1/2/3/3
	0	1600	100		4000	2400	2400	16	0	40	24	24	عدد	وحدة اضاءة دائرية سقفية زينة لمبة 50 وات	5/1/2/3/3
	3400	0	850		0	3400	3400	0	4	0	4	4	عدد	قربا 150 وات	10/12/3/3
	31200	0	300		0	31200	31200	0	104	0	104	104	عدد	وحدة اضاءة اسطوانية سقفية زينة لمبة ميكل هاليد قدرة 100 وات شاملة الواسير والاسلاك والمقابس	4/5/3/3
	28800	0	400		9600	38400	38400	0	72	24	96	96	عدد	كشاف ميكل هاليد 150 وات بارتفاع بوجه اسفل يشمل تركيب الواسير والاسلاك والمقابس	19/5/3/3
	298552	1600			28048	325000	325000						إجمالي الصفحة		

شركة تطوير المباني

المهندس الاستشاري

المهندس :

التوقيع :

المهندس : م / محمد اسامه

مهندس المقاول

شركة بناء الجزيرة للمقاولات
ت. ١٠١١٠٠٨٢١٤
إدارة المشاريع

إنشاء مجمع التوعية التطبيعي للبيئات 1435/08/06 هـ تاريخ استلام المشروع 26883376.32 ريال سعودي شركة بناء الجزيرة للمقاولات	اسم المشروع تاريخ استلام المشروع قيمة العقد المقاول	  وزارة التعليم المملكة العربية السعودية
---	--	---

ملاحظات	قيمة التوقيتات	قيمة التزيينات	فئة العقد		قيمة الأعمال حسب المخطط	قيمة الأعمال بعد التحليل من المخطط	قيمة الأعمال حسب التقديرية	كمية الزيادة	كمية الوفرة	كمية المنفذ	كمية العقد بعد التحليل من المخطط	الكمية بالتقديرية	الوحدة	وصف الاصل	رقم مواصفة البلد
			ريال	طاه											
	53360	0	460		0	53360	53360	0	116	0	116	116	عدد	وحدة إنارة الطوارئ (الاستعدادية) (خروج) (قدرة 1x8 واط)	2 / 6 / 3/3
	0	6900	100		9700	2800	2800	69	0	97	28	28	عدد	مفتاح مزود لأغراض الإدارة 10 أسير	1/17/1/3
	0	12300	100		35900	23600	23600	123	0	359	236	236	عدد	مفتاح مزود لأغراض الإدارة 20 أسير	2/17/1/3
	0	76130	230		77970	1840	1840	331	0	339	8	8	عدد	مفتاح تشغيل وحدة تكيف طراز كينك ثنائي القطب مفتاح تشغيل وحدة تكيف طراز كينك 220 فولت (30 أسير)	1/14/3/3
	0	128520	180		181080	52560	52560	714	0	1006	292	292	عدد	بروزة قوس مقبولة للأغراض الخارجية 13 أسير- 20 رف ذو قضبان وقطب أرضي شاملة جميع التجهيزات من مواسير وأسلاك	10/14/3/3
	88596	0	207		0	88596	88596	0	428	0	428	428	عدد	بروزة علوية سعة 15 أسير-20 رف	11/14/3/3
	2576	0	161		10948	13524	13524	0	16	68	84	84	عدد	بروزة علوية سعة 15 أسير-20 رف تركب بجوار مخرج جهاز الرضخ المرلي	11/14/3/3
	144532	223850			315598	236280	236280						إجمالي الصفحة		

شركة تطوير المباني

المهندس الاستشاري

مهندس المقاول

المهندس :

المهندس : م / محمد اسماءه

التوقيع :

التوقيع :

شركة بناء الجزيرة للمقاولات
 ١٠١١٠٠٨٢١٤
 س.ت
 إدارة المشاريع

ملاحظات	قيمة الوفورات	قيمة الزيادات	فئة العقد		قيمة الأعمال حسب المنفذ	قيمة الأعمال بعد التخفيض من التفتي	قيمة الأعمال حسب المقايمة	كمية الزيادة	كمية الوفرة	كمية المنفذ	كمية العقد	كمية التخفيض	الكمية بالمقايمة	الوحدة	وصف الاعمال	رقم مواصلة البند
			ريال	حالة							من التفتي	من التفتي				
	0	93000	250		103000	10000	10000	372	0	412	40	40	عدد	بروزة قوي للاغراض العادية 13 أسيير-20ف من النوع الذي يركب بالماكن الأرضية شاملة جميع التجهيزات من مواسير وأسلاك	15/14/3/3	
	16000	0	80		0	16000	16000	0	200	0	200	200	عدد	مفتاح فصل عن الحمل 30 أسيير TPN تركب بجوار وحدات التكيف على السطح	1/1/5/3/3	
	10560	0	80		0	10560	10560	0	132	0	132	132	عدد	مفتاح فصل عن الحمل 20 أسيير TPN تركب بجوار وحدات التكيف على السطح	1/1/5/3/3	
	0	7360	460		11040	3680	3680	16	0	24	8	8	عدد	جرس كهربائي للعلبة بغطاء قدرها (15 سم)	17/3/3	
	0	400	100		1200	800	800	4	0	12	8	8	عدد	زر ضابط الجرس	17/3/3	
	15000	0	3000		33000	48000	48000	0	5	11	16	16	عدد	لوحة توزيع فرعية سعة 100 أسيير	6/18/3/3	
	29440	0	3680		29440	58880	58880	0	8	8	16	16	عدد	لوحة توزيع فرعية سعة 80 أسيير	2/6/18/3/3	
	0	0	3500		56000	56000	56000	0	0	16	16	16	عدد	لوحة توزيع فرعية سعة 125 أسيير	7/18/3/3	
	71000	100760			233680	203920	203920						إجمالي الصفحة			

شركة تطوير المباني
المهندس الاستشاري

المهندس :
التوقيع :

شركة بناء الجزيرة للتقني
١٠١١٠٠٨٢١٤
إدارة المشاريع

المملكة العربية السعودية	إششاء مجمع التوبعة التعليمي للبيات	اسم المشروع	شركة بناء الجيزة للمقاولات
وزارة التعليم	تاريخ استلام المشروع 1435/08/06 هـ	قيمة العقد	26883376.32 ريال سعودي
الإدارة العامة للتعليم بمنطقة الرياض	قيمة العقد	المقاول	





وزارة التعليم
Ministry of Education

ملاحظات	قيمة الوفورات	قيمة الزيادات	فئة العقد		قيمة الأعمال حسب المنفذ	قيمة الأعمال بعد التحفيض من المتبقى	قيمة الأعمال حسب المقايمة	كمية الزيادة	كمية الوفر	كمية المنفذ	كمية العقد بعد التحفيض من المتبقى	الكمية بالمقايمة	الوحدة	وصف الاعمال	رقم مواصفة البند
			ريال	طنه											
	0	0	3500		14000	14000	14000	0	0	4	4	4	عدد	لوحة توزيع فرعية سعة 160 أمبير	8/18/3/3
	0	0	40000		160000	160000	160000	0	0	4	4	4	عدد	لوحة توزيع عمومية سعة 630 أمبير	4/11/9/3/3
	0	0	23000		92000	92000	92000	0	0	4	4	4	عدد	لوحة توزيع عمومية سعة 800 أمبير	5/11/9/3/3
	0	0	46000		184000	184000	184000	0	0	4	4	4	عدد	لوحة توزيع رئيسية سعة 1600 أمبير	8/21/9/3/3
	11040	0	230		11040	22080	22080	0	48	48	96	96	عدد	مخرج تغذية لثلاجات المكنثر (220 فولت)	1/20/3/3
	0	15750	15		17250	1500	1500	1050	0	1150	100	100	م.ط	كل نحاس ثرموبلاستيك مفرد مقاس (6×1م2)	5/4/23/3/3
	378	0	18		3942	4320	4320	0	21	219	240	240	م.ط	كل نحاس ثرموبلاستيك مفرد مقاس (25×1م2)	5/4/23/3/3
	11500	0	115		0	11500	11500	0	100	0	100	100	م.ط	كل نحاس مسطح مقاس (35×4م2)	2/4/23/3/3
	6402	0	22		18238	24640	24640	0	291	829	1120	1120	م.ط	كل نحاس ثرموبلاستيك مفرد مقاس (5×1م2) للتأريض	5/4/23/3/3
	29330	15750			500470	514040	514040						إجمالي الصفحة		

شركة تطوير العياني

المهندس الامتشارى

مهندس المقاول

المهندس :

المهندس : م / محمد اسامه

التوقيع :

التوقيع :

شركة بناء الجيزة للمقاولات
١٠١١٠٠٨٢١٤
م.ت
إدارة المشاريع

إنشاء مجمع التوعية التطبيقي للنبات

1435/08/06 هـ

26883376.32 ريال سعودي

شركة بناء الجزيرة للمقاولات

اسم المشروع

تاريخ استلام المشروع

قيمة العقد

المقاول



TBC

وزارة التعليم

Ministry of Education

المملكة العربية السعودية

وزارة التعليم

الإدارة العامة للتعليم بمنطقة الرياض

ملاحظات	قيمة الوفورات	قيمة الإيرادات	فئة النقد		قيمة الأعمال حسب المنفذ	قيمة الأعمال بعد التخفيض من المتبقي	قيمة الأعمال حسب المقايمة	أمية الإريادة	كمية الوفرة	كمية المنفذ	كمية النقد بعد التخفيض من المتبقي	الكمية بالمقايمة	الوحدة	وصف الاعمال	رقم مواصفة اليد
			ريال	جمله											
	30240	0	126		0	30240	30240	0	240	0	240	240	م.ط	كل نحاس مسلح مقاس (50×4م2)	3/4/23/3/3
	4800	0	30		1200	6000	6000	0	160	40	200	200	م.ط	كل نحاس قروبلاتيك مقود مقاس (50×1م2) للتلزيق	5/4/23/3/3
	173600	0	155		0	173600	173600	0	1120	0	1120	1120	م.ط	كل نحاس مسلح مقاس (70×4م2)	4/4/23/3/3
	0	12000	40		16000	4000	4000	300	0	400	100	100	م.ط	كل نحاس قروبلاتيك مقود مقاس (70×1م2) للتلزيق	5/4/23/3/3
	46000	0	230		0	46000	46000	0	200	0	200	200	م.ط	كل نحاس مسلح مقاس (95×4م2)	5/4/23/3/3
	8100	0	81		0	8100	8100	0	100	0	100	100	م.ط	كل نحاس مسلح مقاس (120×4م2)	5/4/23/3/3
	0	9200	460		11040	1840	1840	20	0	24	4	4	عدد	ظفرية حريق بورد كيدوية جافة سعة (6كجم)	1/26/3/3
	0	0	3000		12000	12000	12000	0	0	4	4	4	عدد	قلب رشي عام للنبش بجميع مقوياته طبقا للمخططات والمواصفات بحيث يبعد عن تاريخ مانع الصواعق مسافة لا تقل عن 20 مترا	25/3/3
	262740	21200			40240	281780	281780						إجمالي الصفحة		

شركة تطوير المباني

المهندس الاستشاري

مهندس المقاول

المهندس :

المهندس : م / محمد اسامه

التوقيع :

شركة بناء الجزيرة للتقني
١٠١١٠٠٨٢١٤
إدارة المشاريع

ملاحظات	قيمة الفواتر	قيمة الإيرادات	قوة العقد		قيمة الأعمال حسب المنفذ	قيمة الأعمال بعد التخفيض من المتبقى	قيمة الأعمال حسب المقايمة	كمية الزيادة	كمية الور	كمية المنفذ	كمية العقد بعد التخفيض من المتبقى	الكمية بالمقايمة	الوحدة	وصف الأعمال	رقم مواصفة البلد
			ريال	ملاه											
	134628	0	863		13808	148436	148436	0	156	16	172	172	عدد	عطية أوسية للحاسب الالى تحوى على 2 بربردة قوى 13 أسير/220 فولت ذات فطين وقطب أرضى وعدد 2 مخرج 45 RI	1/3/73/3
	0	9200	460		11040	1840	1840	20	0	24	4	4	عدد	طابعة حريق ثنى أكسيد الكربون سعة (6كجم)	2/26/3/3
	0	0	17250		69000	69000	69000	0	0	4	4	4	عدد	توريد وتركيب واقتير شبكة نظام الوقاية من الصواعق الجوية وحجب صابوزم	1/3/13/3
	134628	9200			93848	219276	219276						إجمالي الصفحة		

شركة تطوير الباتى

المهندس الاستشارى

مهندس المقاول

المهندس :

المهندس : م / محمد اسامه

التوقيع :

التوقيع :

شركة بناء الجزيرة للمقاولات
م.ت. ١٠١١٠٠٨٢١٤
إدارة المشاريع

ملاحظات	قيمة الوفورات	قيمة الزيادة	نقاء العقد		قيمة الأصيل حسب المخطط	قيمة الأصيل بعد التخليص من المشتري	قيمة الأصيل حسب المقابلية	كمية الزيادة	كمية الوفر	كمية المتبقي	كمية العقد بعد التخليص من المشتري	الكمية بالمقابلية	الوحدة	وصف الأصيل	رقم مواصفة البلد
			ريال	طاه											
													عدد	مقسم اتصالات هاتفى سعة (8/3) خط رقى قليل للتوسعة	2/4/4
	17480	0	4370		0	17480	17480	0	4	0	4	4	عدد	جهاز مطور بشاشة وبه إمكانية بوحدة القسم لجميع الكشافات	5/1/1/4/4
	0	0	633		2532	2532	2532	0	0	4	4	4	عدد	جهاز هاتف رقى بشاشة يمكن استخدامه كجهاز مطور للبرمجة	2/1/1/4/4
	9996	0	357		4284	14280	14280	0	28	12	40	40	عدد	وحدة الذرة طوارىء ومخرج (EXIT)	2/6/3/3
	4000	0	250		13000	17000	17000	0	16	52	68	68	عدد	جهاز هاتف عدى بدون شاشة	2/2/1/4/4
	18432	0	288		11520	29952	29952	0	64	40	104	104	عدد	مخرج هاتف برسميكى تلاكى الاطراف مع تركيب كليل 0.6 ملم	3/1/1/4/4
	0	38318	322		39606	1288	1288	119	0	123	4	4	عدد	مكر صوت قدرة 120 وات	2/1/1/2/4
	0	0	3000		12000	12000	12000	0	0	4	4	4	عدد	سماعة الجاهزى قدرة 10 وات	7/1/1/2/4
	27600	0	690		0	27600	27600	0	40	0	40	40	عدد		
													عدد	سماعة قدرة 15 وات للقاء والسمو شامل التعديلات من مواشر وأسلاك شيلد خدمة بالمسمعات والميكروفونات من المكر للمخرج	7/1/1/2/4
	0	15600	300		21600	6000	6000	52	0	72	20	20	عدد		
	0	0	575		6900	6900	6900	0	0	12	12	12	عدد	لافت صوت قلم مع المحرر والمعديات	6/1/1/2/4
	77508	53918			111442	135032	135032						إجمالي الصفحة		

شركة تطوير المباني

المهندس الاستشارى

المهندس :

التوقيع :

المهندس : م / محمد اسامه

شركة بناء الجزيرة للتطوير
١٠١١٠٠٨٢١٤
إدارة المشاريع

ملاحظات	قيمة الإيرادات	قيمة الوفورات	فئة العقد		قيمة الأعمال حسب المبدأ	قيمة الأعمال بعد التخفيض من المبلغ	قيمة الأعمال حسب المقايمة	كمية الزيادة	كمية الوفر	كمية المبلغ	كمية العقد بعد التخفيض من المبلغ	الكمية بالمقايمة	الوحدة	وصف الأعمال	رقم مراسة البند
			ريال	طنه											
	0	0	575		6900	6900	6900	0	0	12	12	12	عدد	حامل أرضي لأظ	6/1/2/4
	0	0	288		3456	3456	3456	0	0	12	12	12	عدد	مخرج ومدخل لأظف صوت مع الكوايل من الجهاز المخرج	4/3/1/2/4
	25760	0	1610		0	25760	25760	0	16	0	16	16	عدد	مكتشف غاز بركب في العمل بحجوس من النحاس وشبك معقني	5/1/1/5/4
	25200	0	300		78000	103200	103200	0	84	260	344	344	عدد	مكتشف دخان صوتي	3/1/1/5/4
	1200	0	300		6000	7200	7200	0	4	20	24	24	عدد	مكتشف حراري صوتي	4/1/1/5/4
	8000	0	2000		0	8000	8000	0	4	0	4	4	عدد	وحدة تحكم مركزية للتخفيف عن شرب القار	5/2/1/5/4
	0	0	12000		48000	48000	48000	0	0	4	4	4	عدد	لوحة أنذار في نظام انذار الحريق كاملة من ماسير وأسلاك وعقب وكب مايلزم من تصديقات من التاشيف للوحة	1/1/1/5/4
	4800	0	400		11200	16000	16000	0	12	28	40	40	عدد	وحدة انذار يدوي بكسر زجاجي	6/1/1/5/4
	7200	0	600		16800	24000	24000	0	12	28	40	40	عدد	جرس أنذار حريق	7/1/1/5/4
	72160	0			170356	242516	242516						إجمالي الصفحة		

شركة تطوير المباني

المهندس الاستشاري

المهندس :

المهندس : م / محمد اسامه

التوقيع :

التوقيع :

شركة بناء الجزيرة للمقاولات
س.ت. ١٠١١٠٠٨٢١٤
إدارة المشاريع

ملاحظات	قيمة الوفورات	قيمة الزيادة	فئة العقد		قيمة الأرصدة حسب الميزانية	قيمة الأرصدة بعد التخصيص من الميزانية	قيمة الأرصدة حسب الميزانية	كمية الزيادة	كمية الوفرة	كمية الميزانية	كمية العقد بعد التخصيص من الميزانية	الكمية بالمقايمة	الوحدة	وصف الأعمال	رقم مراجعة البند
			ريال	طاه											
	0	0	50000		200000	200000	200000	0	0	4	4	4	عدد	شبكة حاسب إلى وماتيزم لتوصيلها بالبريد وخدمات الإنترنت والكافة طبقاً للمخططات والمقر يشمل عمل كل ماتيوزم من مخرج وكابلات ومقابس كمية بأواعها المختلفة	1/6/4
	0	15840	120		36480	20640	20640	132	0	304	172	172	عدد	فيش هاتف 11 RJ	3/1/14/4
	0	60000	5000		80000	20000	20000	12	0	16	4	4	عدد	سويتش بوردة 48 مخرج	1/6/4
	36000	0	3000		0	36000	36000	0	12	0	12	12	عدد	سويتش بوردة 24 مخرج	1/6/4
	0	0	20000		80000	80000	80000	0	0	4	4	4	عدد	شبكة بروجيكتور (حقول على): مخرج RG45 ومخرج الثاني في كل غرفة (مخرج بجوار السبورة ومخرج بالمسقف) وبجوار كل مخرج RG45 بوحه فيش 13 أسير 220 فولت ذو قنطين وقطب أرضي - سويتش بوردة 48 مخرج بوحه بوحه الإدارة داخل صندوق (RACK) بمراوح ومخرج التهوية الإريمة - يتم الربط بين السويتش والبوردة والمخرج بالفرغ عن طريق كابلات النحاس المعصم CAT6	1/8/4
	36000	75840			396480	356640	356640							إجمالي الصفحة	

شركة تطوير البيئي

المهندس الاستشاري

المهندس :

التوقيع :

شركة بناء الجزيرة للتطوير

مهندس : محمد أسامة

التوقيع : ١٠٠٨٢١٤

إدارة المشاريع

ملاحظات	قيمة الواردات	قيمة الزيادات	نقاء العقد		قيمة الأصول حسب المخطط	قيمة الأصول بعد الخصم من المقتضى	قيمة الأصول حسب المقيمة	كمية الزيادة	كمية الوفرة	كمية المخطط	كمية العقد بعد الخصم من المقتضى	الكمية بالمقاربة	الوحدة	وصف الاصل	رقم مواصفة البند
			ريال	طاه											
					0									مقاييسه (12) اتصال توريد وتركيب الاثاث المكتبي	
	0	0	5175		20700	20700	20700	0	0	4	4	4	عدد	توريد وتركيب مكتب مدير	31
	0	0	4025		48300	48300	48300	0	0	12	12	12	عدد	توريد وتركيب مكتب وكيل	32
	0	0	3680		73600	73600	73600	0	0	20	20	20	عدد	توريد وتركيب نظم كتب مع الطارت	33
	0	0	1035		41400	41400	41400	0	0	40	40	40	عدد	توريد وتركيب وحدة ارفف محتنيه مقوده	34
	0	0	575		46000	46000	46000	0	0	80	80	80	عدد	توريد وتركيب مكتب مدرس	35
	0	0	403		40300	40300	40300	0	0	100	100	100	عدد	توريد وتركيب كرسي دوار ظهر قصير	36
	0	0	518		4144	4144	4144	0	0	8	8	8	عدد	توريد وتركيب كرسي دوار ظهر طويل	37
	0	0	403		16120	16120	16120	0	0	40	40	40	عدد	توريد وتركيب كرسي زائر	38
	0	0	1150		23000	23000	23000	0	0	20	20	20	عدد	توريد وتركيب مكتبة لحفظ الاوراق	40
	0	0	1035		20700	20700	20700	0	0	20	20	20	عدد	توريد وتركيب دواليب ملفات	41
	0	0	920		18400	18400	18400	0	0	20	20	20	عدد	توريد وتركيب طابعة قراوده	44
	0	0			352664	352664	352664						اجمالي الصفحة		

شركة تطوير المباني

المهندس الاستشاري

المهندس :

التوقيع :

شركة بناء الجزيرة للمقاولات
م : محمد اسامه
المهندس :
ت : ٠٠٨٢١٤
الترقيم :
ادارة المشاريع



ملاحظات	قيمة الوفورات	قيمة الزيادةات	قبة العقد		قيمة الأوصال حسب المخطط	قيمة الأوصال بعد التفتيش من المبنى	قيمة الأوصال حسب المقاييس	كمية الزيادة	كمية الورق	كمية المخطط	كمية العقد بعد التفتيش من المبنى	الكمية بالمقاييس	الوحدة	وصف الإصـال	رقم مـلاحظة البند
			ريال	جـالـه											
	0	0	460		36800	36800	36800	0	0	80	80	80	عدد	توريد وتركيب كرسي قراءه وطوره	45
	0	0	1150		4600	4600	4600	0	0	4	4	4	عدد	توريد وتركيب طرقة محدث	54
	0	0	5750		23000	23000	23000	0	0	4	4	4	عدد	توريد وتركيب طرقة اجصاصات لعدد (14) شخص	56
	0	0	920		3680	3680	3680	0	0	4	4	4	عدد	توريد وتركيب خزانه مغاليج	57
	0	0			68080	68080	68080							إجمالي الصفحة	

شركة تطوير المباني

المهندس الاستشاري

المهندس :

التوقيع :

المغليش : م / م

المغليش : م / م

التوقيع

محرر بيا : الجيزة ، ١٠ أغسطس ٢٠١٤
الرجوع :
الأستاذ / محمد السيد

المملكة العربية السعودية
وزارة التعليم
الإدارة العامة للتعليم بمنطقة الرياض

اسم المشروع
تاريخ استلام المشروع
قيمة العقد
المقاول

إنشاء مجمع التوعية التطبيقي للنبات
1435/08/06 هـ
26883376.32 ريال سعودي
شركة بناء الجزيرة للمقاولات




وزارة التعليم
Ministry of Education

ملاحظات	قيمة الوفورات	قيمة الزيادات	فئة العقد		قيمة الأصصال حسب المخطط	قيمة الأصصال بعد التحفيض من المخطط	قيمة الأصصال حسب المقاييسمة	كمية الزيادة	كمية الوفور	كمية المنفذ	كمية العقد بعد التحفيض من التكمي	الكمية بالمقاييسمة	الوحدة	وصف الاصل	رقم مواصلة البند
			ريال	جمله											
														توريد وتركيب كرسي معلم ومحفضر	بند 1
	2200	0	550		2200	4400	4400	0	4	4	8	8	عدد	توريد وتركيب منضدة معلم	بند 2
	16000	0	8000		16000	32000	32000	0	2	2	4	4	عدد	توريد وتركيب منضدة طالب شاذلية الشكل مع التوكيب والتشطيل	بند 3
	2400	0	400		2400	4800	4800	0	6	6	12	12	عدد	توريد وتركيب كرسي طالب	بند 4
	16800	0	350		16800	33600	33600	0	48	48	96	96	عدد	توريد وتركيب خزائنه اجهزة والدرات عرض	بند 5
	12000	0	2000		12000	24000	24000	0	6	6	12	12	عدد	توريد وتركيب خزائنه اجهزة والدرات عرض	بند 6
	7200	0	1800		7200	14400	14400	0	4	4	8	8	عدد	توريد وتركيب خزائنه اجهزة والدرات عرض	بند 7
	3600	0	1800		3600	7200	7200	0	2	2	4	4	عدد	توريد وتركيب خزائنه اجهزة والدرات عرض	بند 8
	3600	0	1800		3600	7200	7200	0	2	2	4	4	عدد	توريد وتركيب خزائنه اجهزة والدرات عرض	بند 9
	1100	0	550		1100	2200	2200	0	2	2	4	4	عدد	توريد وتركيب خزائنه اجهزة والدرات عرض	بند 10
	2000	0	1000		2000	4000	4000	0	2	2	4	4	عدد	توريد وتركيب خزائنه اجهزة والدرات عرض	بند 11
	1700	0	850		1700	3400	3400	0	2	2	4	4	عدد	توريد وتركيب خزائنه اجهزة والدرات عرض	بند 11
	68600	0			68600	137200	137200							إجمالي الصفحة	

شركة تطوير المباني
المهندس الاستشارى
المهندس :
التوقيع :

شركة بناء الجزيرة
المهندس زهير محمد اسامه
١٩٠٠٨٢١٤
إدارة مشاريع

ملاحظات	قيمة التوفرات	قيمة الزيادات	فئة العقد		قيمة الأعمال حسب المنفذ	قيمة الأعمال بعد التحفيض من المبلغ	قيمة الأعمال حسب القياسية	كمية الزيادة	كمية الوفر	كمية المنفذ	كمية العقد بعد التحفيض من المبلغ	الكمية بالمقايمة	الوحدة	وصف الاعمال	رقم مواصفة البند
			ريال	طاه											
	960	0	480		960	1920	1920	0	2	2	4	4	عدد	توريد وتركيب صنبو لحمل المواد	بند 12
	900	0	450		900	1800	1800	0	2	2	4	4	عدد	توريد وتركيب تلاجحه مقننر	بند 13
	2000	0	1000		2000	4000	4000	0	2	2	4	4	عدد	توريد وتركيب سخانات كهربيه	بند 14
	11440	0	220		11440	22880	22880	0	52	52	104	104	عدد	توريد وتركيب سخانر نظام	بند 15
	1700	0	850		1700	3400	3400	0	2	2	4	4	عدد	توريد وتركيب حطبة حفظ احماض	بند 16
	960	0	480		960	1920	1920	0	2	2	4	4	عدد	توريد وتركيب طفاية حريق يدويه سمه (6) كاطر	بند 17
	17960	0			17960	35920	35920						اجمالي الصفحة		

شركة تطوير المباني

المهندس الاستشاري

مهندس المقاول

المهندس :

المهندس : م / محمد اسامه

التوقيع :

شركة بناء الجزيرة للتقنيه
١٠١١٠٠٨٢١٤
إدارة المشاريع

ملاحظات	قيمة البوروات	قيمة الزيادات	فئة العقد		قيمة الأعمال حسب المخطط	قيمة الأعمال بعد التخليص من المتبقي	قيمة الأعمال حسب المقياسة	كمية الزيادة	كمية الوفر	كمية المخطط	كمية المخطط بعد التخليص من المتبقي	الكمية بالمقاييس	الوحدة	وصف الأعمال	رقم مواصلة البناء
			ريال	هـ											
														كميات الاعمال للتغيير المنزلي	مقاييسه (14)
	7500	0	75		10500	18000	18000	0	100	140	240	240	2م	بلاط سيراميك للارضيات متنج لاندز لاقي ومكثوم لإحضان (0.90*30*30) لصلابة التغيير المنزلي	5/20هـ
	11492	0	85		22508	34000	34000	0	135.2	264.8	400	400	2م	بلاط سيراميك للحوائط ابعده 0.90*30*30 سم	7/21
	19800	0	450		19800	39600	39600	0	44	44	88	88	م ²	توريد وتركيب دولابيت مطبخ سفليه من الامونيويم سمكة الانقذاعات 2 مم للتغيير المنزلي والخدمة ويمكن سطح الوب من الارحام المتناسي سمك 2 سم ومحمل عليه احواض الفضيل من الاستقبل مع الانقذاعات والتعليقات وكل مايلزم حتى ان يتم اعداد جميع الموراد قبل التوريد وتركيب	69/28
	9000	0	250		9000	18000	18000	0	36	36	72	72	م ²	توريد وتركيب دولابيت سفليه من الامونيويم سمكة الانقذاعات 2 مم للتغيير المنزلي والخدمة وكل مايلزم حتى ان يتم اعداد جميع الموراد قبل التوريد وتركيب	70/28
	24000	0	6000		24000	48000	48000	0	4	4	8	8	عدد	توريد وتركيب موقد ذي اربعة صخور وفيرن يعمل بالغاز باده طلاقا لاجود وذئبية المنطقه حسب المواصفات ومحمل على السير وتركيب غطاء من الجوايه	71/28
	10000	0	5000		10000	20000	20000	0	2	2	4	4	عدد	توريد وتركيب لاجبه لحفظ الاقمشه حجم (26*2 قدم على ان يتم الاحتداد قبل التوريد	72/28
	920	0	460		920	1840	1840	0	2	2	4	4	عدد	طفليه حريق بوردو كيمياريه جفنه سمه (6 كجم)	1/263/3
	82712	0			96728	179440	179440							إجمالي الصفحه	

شركة تطوير المباني
المهندس الاستشاري

المهندس :
التوقيع :

مهندس المقاول
شركة بناء الجزيرة التطبيعي
1435/08/06 هـ
11008214
م.س.ت ٢٠١٤
إدارة مشاريع

ملاحظات	قيمة الوفورات	قيمة الإيرادات	فئة العقد		قيمة الأعمال حسب المخطط	قيمة الأعمال بعد التخفيض من المتبقي	قيمة الأعمال حسب التقديرات	كمية الزيادة	كمية الوفرة	كمية المنفذ	كمية العقد بعد التخفيض من المتبقي	الكمية بالمقاييس	الوحدة	وصف الأعمال	رقم موصلة البند
			ريال	طائه											
					0									الأعمال الاحتياطية فوق سطح السكن الحارس	مقاييس (7)
	28,35	0	45		7396,65	7425	7425	0	0,63	164,37	165	165	2م	خرسنة علوية سمك 15 سم	3 / 17
	0	16764	1200		70764	54000	54000	13,97	0	58,97	45	45	3م	خرسنة مشبعة لزوم الجيوتكس العام	1 / 18
	334,95	0	55		1315,05	1650	1650	0	6,09	23,91	30	30	2م	مباني سمك 10 سم	1 / 19
	1468,6	0	70		10081,4	11550	11550	0	20,98	144,02	165	165	2م	مباني سمك 20 سم غير معزول	3 / 19
	0	764,15	85		19889,15	19125	19125	8,99	0	233,99	225	225	2م	مباني بلك استنتي سمك (20سم)عزل حراري للورائط الحار جيبية	1 / 5 / 19
	3700,62	0	63		2347,38	6048	6048	0	58,74	37,26	96	96	2م	بلاط موزايكو 30*30 سم	1 / 20
	0	938,25	75		2513,25	1575	1575	12,51	0	33,51	21	21	2م	أعمال بلاط قفاري سيراميك للأرضيات بالحد والخدمة	هـ / 5 / 20
	0	3660	100		9660	6000	6000	36,6	0	96,6	60	60	2م	أعمال بلاط بوز سلاكي (40*40*1,2سم)	7 / 20
	0	1782	180		3402	1620	1620	9,9	0	18,9	9	9	مط	كسوة للسلاطم القائمة و التامة ركام جفر ريث وعرض التلمبة (30سم)	8 / 20
	0	5061,25	25		13311,25	8250	8250	202,45	0	532,45	330	330	2م	بياض تخشين للحواط الداخلية الداخلي	1 / 21
	1584	0	30		2916	4500	4500	0	52,8	97,2	150	150	2م	بياض تخشين للحواط الخارجية (رأجهات حراوى)	2 / 21
	7116,52	28969,65			143596,13	121743	121743							إجمالي الصفحة	

شركة تطوير المباني
المهندس الاستشاري
: المهندس
: التوقيع

مهندس المقاول
شركة بناء الجزيرة العامة
: محمد اسامه
: التوقيع
إدارة المشاريع

ملاحظات	قيمة الوفورات	قيمة الزيادات	فئة العقد		قيمة الأعمال حسب المخطط	قيمة الأعمال بعد التخفيض من المتبقي	قيمة الأعمال حسب المقايمة	كمية الزيادة	كمية الوفرة	كمية المخطط	كمية العقد بعد التخفيض من المتبقي	الكمية بالمقايمة	الوحدة	وصف الأعمال	رقم مواصفة البلد
			ريال	طنه											
	1384	0	30		2916	4500	4500	0	52.8	97.2	150	150	2م	مداخلات الاستيعاب مقصورة للطلاب الجويه رشة امريكية لوجيات بازلون المطر ب	5/21
	1006.2	0	70		7303.8	8400	8400	0	15.66	104.34	120	120	2م	الصلوات والاقيص والخضمة	7/21
	11700	0	100		48300	60000	60000	0	117	483	600	600	2م	اصصال الكسية للوجيات الخارجية بملاحة كسر الركام الملان بونه ملونه بواسطه المستورين سماعة 8 ملم (حسب مواصفات الشركة المصنعة) ويشمل البذل تنظيد حقله بطنية استيعابية مع الطرقة اسفلها حسب مواصفات الوزارة	24/21
	1742.4	0	120		16257.6	18000	18000	0	14.52	135.48	150	150	2م	يتم تشطيب السطح الاخير ويكون من : أ - طقة عزله للطره من طيلين (2 × 4 سم). ب - خرسانة عاديه لتلك الميول بالسطح 4 سم. ج - طقة عزلة للحراره من البوليسترين المبثوق سمك 5 سم. د - رمل 22 هـ - بلاط موزاييك كسر حجر بلدي 30 × 30 × 3 سم.	5/1 3/2 4/22 1
	0	4190.56	22		11450.56	7260	7260	190.48	0	520.48	330	330	2م	دهانات بلاستيكية " رشة امريكية " للحوائط الداخلية وهو الطرقات والقوائم الداخلي " راحة الشمس "	4/23
	107.58	0	22		2862.42	2970	2970	0	4.89	130.11	135	135	2م	دهانات بلاستيكية " رشة امريكية " لاسقف الداخلية واشقف الطرقات " بجنينة الشمس "	4/23
	0	300	500		1800	1500	1500	0.6	0	3.6	3	3	2م	شبابيك الومنيوم علفي سكويريت حسب المبالغ والابعاد الوضعة بالمخططات	1/2/26
	2418	0	650		5382	7800	7800	0	3.72	8.28	12	12	2م	شبابيك الومنيوم زجاج مزدوج مثبث (6-12 سم) اوك بيلفسول والبرافيت القرسية والطرف الازرية حسب المبالغ والابعاد الوضعة بالمخططات	3/26
	18648.18	4490.56			96272.38	110430	110430							إجمالي الصفحة	

شركة تطوير المباني
المهندس الاستشاري
المهندس :
التوقيع :

مهندس المقاول
محمد اسامه
١١٠٠٨٩١٤
٢٠٢٤
إدارة مشاريع

المملكة العربية السعودية	وزارة التعليم	وزارة التعليم	إشياء مجمع التوعية التطبيعي للبيات	اسم المشروع	تاريخ استلام المشروع	قيمة العقد	شركة بناء الجزيرة للمقاولات
	الأدارة العامة للتعليم بمنطقة الرياض	وزارة التعليم	1435/08/06 هـ	26883376.32 ريال سعودي	قيمة العقد	المقاول	

ملاحظات	قيمة التزيينات	قيمة التزيينات	فئة العقد		قيمة الأعمال حسب الميزانية	قيمة الأعمال بعد التفتيش من المقيم	قيمة الأعمال حسب المقياسية	كمية الزيادة	كمية النقص	كمية العقد	كمية العقد	كمية العقد	الوحدة	وصف الاعمال	رقم مواصلة اليد
			ريال	لله											
	936	0	300		3564	4500	4500	0	3.12	11.88	15	15	2م	توريد وتركيب مصببات حديثة أو حديث مشغول	1 / 27
	1920	0	1000		25080	27000	27000	0	1.92	25.08	27	27	2م	أبواب معدنية جوفاء حسب التماذج والأبعاد الموضحة بالمخططات كاملة مع كافة الإكسسوارات والدمار 0	6 / 27
	4680	0	780		0	4680	4680	0	6	0	6	6	2م	البواب من مادة PVC (حسب التماذج والأبعاد الموضحة بالمخططات	27 / 28
	7536	0			28644	36180	36180							إجمالي الصفحة	

شركة تطوير المباني

المهندس الاستشاري

مهندس المقاول

المهندس :

المهندس : م / محمد اسامه

التوقيع :

م.م. ٢٠١٤ / ١٠ / ١٤
 م.م. ٢٠١٤ / ١٠ / ١٤
 إدارة المشاريع

ملاحظات	قيمة الوفورات	قيمة الزيادات	قائه العقد		قيمة الأعمال حسب المخطط	قيمة الأعمال بعد التخصيص من المتبقي	قيمة الأعمال حسب المقيومة	كمية الزيادة	كمية الورر	كمية المخطط	كمية العقد بعد التخصيص من المتبقي	الكمية بالمقايمة	الوحدة	وصف الاصل	رقم مواصفة البند
			ريال	طاه											
	0	0	1380		4140	4140	4140	0	0	3	3	3	عدد	مرحاض الفرشي (Compiration) يحمل عذبة	1/3/1/2
	0	0	1345		4035	4035	4035	0	0	3	3	3	عدد	حوض غسيل اوى من الركام الطبقى باللون المطري	7/1/2
	0	0	4140		12420	12420	12420	0	0	3	3	3	عدد	حوض غسيل اراضى من الصلب (المتنقش سكل) مع توريد بواب مطبخ من الاكوبنوم اسفله	12/1/2
	0	0	124		372	372	372	0	0	3	3	3	2م	مرآة للثور درجة اولى تركيب فوق المغاسل	14/1/2
	0	0	72		216	216	216	0	0	3	3	3	عدد	حمالة ملابس مزدوجة من الحاسن للوراء والعبوات	16/1/2
	2837.1	0	42		942.9	3780	3780	0	67.55	22.45	90	90	م.مط	مواسير (p.v.c) قطر خارجى 32 سم قبة 5	1/2/2
	0	0	259		777	777	777	0	0	3	3	3	عدد	محابس سكبنة بوزن قطر 1,00 بوصة	6/2/2
	0	0	196		588	588	588	0	0	3	3	3	عدد	محابس سكبنة بوزن قطر 1,00 بوصة لفرقة الحارس	6/2/2
	0	0	747		2241	2241	2241	0	0	3	3	3	عدد	دش كامل بخلاط	7/2/2
	184	0	46		506	690	690	0	4	11	15	15	م.مط	مواسير " u.p.v.c " قطر خارجى (63 سم) قبة (3)	4/3/2
	0	0	362		2172	2172	2172	0	0	6	6	6	عدد	سيفون ارضية بلاستيك مزود بطبقة تسليك وقطر مخرجه طبقا للمخططات	6/3/2
	3021.1	0			28409.9	31431	31431							إجمالي الصفحة	

شركة تطوير المباني

المهندس الاستشارى

المهندس :

التوقيع :

شركة بناء الجزيرة للمباني
م.مهندس : محمد اسامه
ت.س ١٠٠٨٢١٤
إدارة مشاريع

[illegible]

شركة تطوير المباني

المهندس الاستشاري

مهندس المقاول

المعزى :

التوقيع ..

دالول ۲۰۰۰ / ۲ : ۱۰۰۰

١٠٠

10/10/12

المملكة العربية السعودية وزارة التعليم الإدارة العامة للتعليم بمنطقة الرياض	اسم المشروع تاريخ استلام المشروع قيمة العقد المقاول	إنشاء مجمع التوعية التعلیمی للنبات 1435/08/06 هـ 26883376.32 ريال سعودي شركة بناء الجزيرة للمقاولات	  
---	--	--	--

ملاحظات	قيمة الوفورات	قيمة الإيرادات	فئة العقد		قيمة الأعمال حسب المخطط	قيمة الأعمال بعد التخصيص من المتبقي	قيمة الأعمال حسب المقايمة	كمية الزيادة	كمية الورق	كمية التنفيذ	كمية العقد	كمية العقد	الوحدة	وصف الاعمال	رقم مواصفة البند
			ريال	ملاء							بند التخصيص من المتبقي	الكمية بالمقايمة			
											كميات الاعمال الالكترونية والموزونات لسكن الحارس (الصغير)				مقايمة (10)
	0	0	288		864	864	864	0	0	3	3	3	عدد	جهاز هاتف عددي بدون شاشة	2/2/1/4/4
	0	0	322		1932	1932	1932	0	0	6	6	6	عدد	مخرج هاتف بلاستيكي ثلاثي الأرقام مع تركيب كبلين نوا أربعة أطراف مقصود مقاس 0,6 ملم	3/1/1/4/4
	0	0			2796	2796	2796				إجمالي الصفحة				

شركة تطوير المباني

المهندس الاستشاري

المهندس :

التوقيع :

مهندس المقاول / محمد اسامه

التوقيع :

شركة بنجاح الجزيرة للمباني
 س.ت. ١٠٨٢١٤
 إدارة المشاريع

ملاحظات	قيمة التوفورات	قيمة الزوائد	قوة العقد		قيمة الأعمال حسب المنفذ	قيمة الأعمال بعد التخليص من المبلغ	قيمة الأعمال حسب القياسية	كمية الزيادة	كمية الوفر	كمية المنفذ	كمية العقد بعد التخليص من المبلغ	الكمية بالمقايمة	الوحدة	وصف الاعمال	رقم مواصفة البند
			ريال	هله											
														اعمال التكيف و التهيئة و التدريب	
	28800	0	4800		0	28800	28800	0	6	0	6	6	عدد	مكيف هواء طراز منفصل (split) حذر / بورد نو قدره تبريد (24000 و ح ب / ساعة) 380v/3ph	2 /3 /2 /5
	0	0	550		1650	1650	1650	0	0	3	3	3	عدد	مروحة طرد تركب بالبيتك او الحائط (150 قدم3/د)	1/1 /3 /4 /5
	0	0	600		1800	1800	1800	0	0	3	3	3	عدد	مروحة طرد تركب بالبيتك او الحائط (200 قدم3/د)	1/1 /3 /4 /5
	1380	0	230		0	1380	1380	0	6	0	6	6	عدد	مروحة سقف قطر (142 سم)	1/1 /4 /4 /5
	0	0	900		2700	2700	2700	0	0	3	3	3	عدد	مورد مياه شراب نو القارورة سعة (5 جالون)	12 /5 /5
	30180	0			6150	36330	36330							إجمالي الصفحة	

شركة تطوير المباني

المهندس الاستشاري

المهندس :
التوقيع :

المهندس : م / محمد اسامه

شركة بناء الجزيرة للتطوير
التوقيع :
١٠١١٠٠٨٢١٤
إدارة المشاريع

	13724.4	70774.3			313374.9	256325	256325							إجمالي الصفحة	

شركة تطوير المباني

المهندس الاستشاري

مهندس المقاول

المهندس ::

المغليس : م / محمد اسلمه

التوقيع

التوقيع:

الموافق: ١٢ / ١٠ / ١٤٤١ هـ
التوقيع: 
الطابع: 



وزارة التعليم
Ministry of Education

رقم مواصلة البند	وصف الاعمال	الوحدة	الكمية بالمقايمة	كمية العقد بعد التخفيض من المتبقي	كمية العقد	كمية الوفرة	كمية الزيادة	قيمة الاعمال حسب المقايمة	قيمة الاعمال بعد التخفيض من المتبقي	قيمة الاعمال حسب المتفق	فترة العقد ريال هلاله	قيمة الزيادات	قيمة الوفورات	ملاحظات
مقايمة (2)	الاعمال الصحية أسفل سطح الأرض									0				
4/3/2	مواسير (u.p.v.c) قطر 160 مم فئة (3)	م.ط	20	20	10.41	9.59	0	2400	2400	1249.2	120	0	1150.8	
2/4/2	مواسير (u.p.v.c) قطر 110 مم فئة (3)	م.ط	20	20	4.68	15.32	0	1600	1600	374.4	80	0	1225.6	
2/4/2	غرفة تفتيش مغروية 60*60 سم بمقاس 0.75 م مع النظام	عدد	1	1	1	0	0	1500	1500	1500	1500	0	0	
2/4/2	غرفة تفتيش مغروية 90*60 سم بمقاس 1 م مع النظام	عدد	1	1	1	0	0	1800	1800	1800	1800	0	0	
2/4/2	غرفة تفتيش مغروية 90*60 سم بمقاس 1.50 م مع النظام	عدد	1	1	1	0	0	2000	2000	2000	2000	0	0	
إجمالي الصفحة														
								9300	9300	6923.6		0	2376.4	

شركة تطوير المباني

المهندس الاستشاري

مهندس المقاول

المهندس :
التوقيع :

المهندس : م. محمد اسامه
 شركة بناء الجزيرة للمقاولات
 التوقيع : ٠٠٨٢١٤
 من ت ٠٠٨٢١٤
 إدارة المشاريع

إشياء مجمع التوعية التعليمي للبيئات
1435/8/06 هـ
26883376.32 ريال سعودي
شركة بناء الجزيرة للمقاولات

اسم المشروع
تاريخ استلام المشروع
قيمة العقد
المقاول



المملكة العربية السعودية
وزارة التعليم
الإدارة العامة للتعليم بمنطقة الرياض
Ministry of Education

ملاحظات	قيمة الزيارات	قيمة الزيارات	قوة العقد		قيمة الأعمال حسب المخطط	قيمة الأعمال بعد التخفيض من المقيمي	قيمة الأعمال حسب القائمة	كمية الزيادة	كمية الوفر	كمية المخطط	كمية العقد بعد التخفيض من المقيمي	كمية بالمقايمة	الوحدة	وصف الأعمال	رقم مواصفة البلد
			ريال	هله											
	70000	0	250		0	70000	70000	0	280	0	280	280	م.ط	كلين نخاس مسلح مقاس 4 * 120 سم	8/5/23/3
					0									كميات أعمال الكيلوت والكوربات أسفل سطح الأرض المسالمة الأخرى	مقايمة (3)
	957.3	0	30		24242.7	25200	25200	0	31.91	808.09	840	840	2م	الأعمال الاختيارية فوق سطح المسالمة	مقايمة (7)
	4663.75	0	65		7686.25	12350	12350	0	71.75	118.25	190	190	2م	خرسانية عالية سمك 10 سم	1/17
	0	64416	1200		196416	132000	132000	53.68	0	163.68	110	110	3م	خرسانية أرضيات سمك 15 سم مسلحة تسليح خفيف قطر (5 قطر 8) ملم أو 5 قطر 10 ملم	10/17
	0	3104960	400		3156960	52000	52000	7762.4	0	7892.4	130	130	2م	خرسانية مسلحة لزوم الهيكل العام	1/18
	0	3528.9	90		62028.9	58500	58500	39.21	0	689.21	650	650	400	خرسانية غرساتيه مسلحة سمك 15 سم مخزومة للملح بلاطه	ج/3/18
	0	4822.4	55		5647.4	825	825	87.68	0	102.68	15	15	2م	مباني سمك 10 سم	9/18
	600	0	60		0	600	600	0	10	0	10	10	2م	مباني سمك 15 سم	1/19
	2642.5	0	70		14857.5	17500	17500	0	37.75	212.25	250	250	2م	مباني سمك 20 سم غير مغزول	2/19
	19164	0	120		82836	102000	102000	0	159.7	690.3	850	850	2م	مباني يوك استنسي سمك (30 سم) بوزل حجري	3/19
	2351.25	0	75		3648.75	6000	6000	0	31.35	48.65	80	80	2م	إسفلت بلاط سيراميك للأرضيات باعداد (25 × 25 سم)	ب/5/19
	0	13735.1	95		16585.1	2850	2850	144.58	0	174.58	30	30	2م	إسفلت بلاط سيراميك للأرضيات باعداد (40 × 40 سم)	د/5/20
	100378.8	3191462.4			3570908.6	479825	479825							إجمالي الصفحة	١/7/20

شركة تطوير المباني

المهندس الاستشاري

المهندس :
التوقيع :

شركة بناء الجزيرة للمقاول
1435/8/06 هـ
26883376.32 ريال سعودي
شركة بناء الجزيرة للمقاول
إدارة مشاريع
مهندس : م / محم اسامه
1435/8/06 هـ
26883376.32 ريال سعودي
شركة بناء الجزيرة للمقاول



المملكة العربية السعودية

وزارة التعليم

الإدارة العامة للتعليم بمنطقة الرياض

وزارة التعليم
Ministry of Education

اسم المشروع
تاريخ استلام المشروع
قيمة العقد
المقاول

إنشاء مجمع التويصة التعليمي للبنات
1435/08/06 هـ
20883376.32 ريال سعودي
شركة بناء الجزيرة للمقاولات

ملاحظات	قيمة الوفورات	قيمة الزيادة	قائمة العقد		قيمة الأصول حسب العقد	قيمة الأصول بعد الخصم من المتبقي	قيمة الأصول حسب اتفاقية	قيمة الزيادة	كمية الوفرة	كمية المتبقي	كمية العقد بعد الخصم من المتبقي	الكمية بالمقسومة	الوحدة	وصف الاصل	رقم مواصفة البند
			ريال	دولة											
	0	36	180		18036	18000	18000	0.2	0	100.2	100	100	م.ط	كمرة لتسليم القفص و القائمة رخام جدرانيت وعرض القائمة (30م)	8 /20
	0	198	180		7298	7200	7200	1.1	0	41.1	40	40	2م	كرابيع لمعدات السلام و المعدل من الجدرانيت كوتير تكدير) مضخة مثلية بالحدار) من من الرخام الطبيعي لخدمة شباك المتأولة بالوقاية عرض (50 م)	9/20
	2160	0	270		540	2700	2700	0	8	2	10	10	م.ط	كوتير وكوتير ارضيات خشب ارو لزوم ارضية المسرح	11 /20
	14000	0	350		0	14000	14000	0	40	0	40	40	2م	ارضية صناعية مزودة من حبيبات المطاط والبولي يوريثين حسب المخططات والمواصفات	14 /20
	0	8864	200		138864	130000	130000	44.32	0	694.32	650	650	م.ط	بواش تخشين للورائط الاناخير و هو لائط الطراقات والقضاء الداخلي	20 /20
	0	10747	25		31997	21250	21250	429.88	0	1279.88	850	850	2م	بواش تخشين (البيضة) للورائط الخارجية " واجهات بواش تخشين " (دراوي +مطلوب)	12 /21
	0	10107	30		11007	900	900	336.9	0	366.9	30	30	2م	دهانات بلاستيكية مقاومة للورائط الخارجية رشة امريكية خارجية باللون المطلوب للواجهات (دراوي +مطلوب)	22 /21
	0	10107	30		11007	900	900	336.9	0	366.9	30	30	2م	بواش تخشين (البيضة) للورائط الخارجية رشة امريكية خارجية باللون المطلوب للواجهات (دراوي +مطلوب)	5/21
	8465.1	0	70		13934.9	22400	22400	0	120.93	199.07	320	320	2م	بواش تخشين للورائط الخارجية رشة امريكية خارجية باللون المطلوب للواجهات (دراوي +مطلوب)	7 /21
	0	10719	100		105719	95000	95000	107.19	0	1057.19	950	950	2م	بواش تخشين للورائط الاناخير و هو لائط الطراقات والقضاء الداخلي	24 /21
	24625.1	50778			338502.9	312350	312350								

شركة تطوير المباني

المهندس الاستشاري

المهندس :

التوقيع :

شركة بناء الجزيرة للتطوير
مهندس المقاول
م.م / محمد السامه
المهندس : ٠٨٢١٤
ت. ٠٨٢١٤
إدارة التوقيع

المملكة العربية السعودية وزارة التعليم الإدارة العامة للتعليم بمنطقة الرياض	اسم المشروع تاريخ استلام المشروع قيمة العقد المقاول	إنشاء مجمع التوعية التطبيعي للنبات 1435/08/06 هـ 26883376.32 ريال سعودي شركة بناء الجزيرة للمقاولات	  
---	--	--	--

ملاحظات	قيمة الوفورات	قيمة الزيادة	فئة العقد		قيمة الأعمال حسب المخطط	قيمة الأعمال بعد التكاليف من المتبقي	قيمة الأعمال حسب المقلية	كمية الزيادة	كمية الورق	كمية التنفيذ	كمية العقد بعد التكاليف من المتبقي	الكمية بالمقلية	الوحدة	وصف العمل	رقم مواصفة البند
			ريال	دولة											
	1850.2	0	145		9749.8	11600	11600	0	12.76	67.24	80	80	م2	توريد وتركيب أسقف مستطلة من بلاطات معنوية مخرومة حسب المخططات	14/28
	0	400	100		900	500	500	4	0	9	5	5	عدد	لوحات زجاجية	21/28
	400	0	400		1600	2000	2000	0	1	4	5	5	مط	كوبسة من الخشب المطلي بالورق بلورة مياه المعادن	57/28
	40000	0	2000		0	40000	40000	0	20	0	20	20	م2	توريد وتركيب قواطع داخلية للصفحات من مادة الفينيل طلي للمخططات	65/28
	11000	0	550		0	11000	11000	0	20	0	20	20	مط	توريد وتركيب دوالب معنوية سفلية للصفحة	69/28
	6600	0	550		0	6600	6600	0	12	0	12	12	مط	توريد وتركيب دوالب معنوية علوية	70/28
	45000	0	250		0	45000	45000	0	180	0	180	180	م2	توريد وتركيب كمرة للحوائط من مادة للصوت	76/28
	104850.2	400			12249.8	116700	116700						إجمالي الصفحة		

شركة تطوير المباني

المهندس الاستشاري

المهندس :

المهندس : م / محمد اسامه

التوقيع :

شركة بنام الجزيرة للمقاولات
 س.ت ١٠١١٠٨٢١٤
 إدارة مشاريع

المملكة العربية السعودية
وزارة التعليم
الإدارة العامة للتعليم بمنطقة الرياض

اسم المشروع
تاريخ استلام المشروع
قيمة العقد
المقاول

إشياء مجمع التريفة التعليمي للبنات
1435/08/06 هـ
26883376.32 ريال سعودي
شركة بناء الجزيرة للمقاولات


وزارة التعليم
Ministry of Education



ملاحظات	قيمة الفواتر	قيمة الزيادات	قوة العقد		قيمة الأعمال حسب المنفذ	قيمة الأعمال بعد التخفيض من المتبقي	قيمة الأعمال حسب المتبقية	كمية الزيادة	كمية الوفرة	كمية المنفذ	كمية العقد بعد التخفيض من المتبقي	الكمية بالمقاييس	الوحدة	وصف الأعمال	رقم مواصفة البند
			ريال	طنه											
	0	1840	920		3680	1840	1840	2	0	4	2	2	عدد	الأعمال الصحية لفرق سطح الأرض ومنتجات المياه للمشروع	مقاييسه (8)
	0	2760	1380		4140	1380	1380	2	0	3	1	1	عدد	مرحاض شرق كامل محل عليه تصديقات الصرف والتفنية	1/1/1/2
	0												عدد	مرحاض ألونجي (Compination) محمل عليه	1/3/1/2
	0	6725	1345		12105	5380	5380	5	0	9	4	4	عدد	حوض غسيل اليد من الزخام الطبيعي بالفلون المطاير	7/1/2
	0	0	4140		4140	4140	4140	0	0	1	1	1	عدد	حوض غسيل ألونجي من الصليب(المستقيم سليل) مع كوريد دولاب مطبخ من الأقمشوم اسقله	12/1/2
	483.6	0	124		756.4	1240	1240	0	3.9	6.1	10	10	2م	مرآة بالتر درجه أولى تركب فوق المغسل	14/1/2
	216	0	72		504	720	720	0	3	7	10	10	عدد	حمامة ملايس مزودة من اللحن	16/1/2
	675	0	135		0	675	675	0	5	0	5	5	عدد	حمامة متانيف من الكروم بدورة المياه بالأفاده	17/1/2
	2250	0	75		0	2250	2250	0	30	0	30	30	م.ط	مواسير " u.p.v.c " قطر خارجي 75 مم فئة 5	1/2/2
	179.4	0	69		855.6	1035	1035	0	2.6	12.4	15	15	م.ط	مواسير " u.p.v.c " قطر خارجي 63 مم فئة 5	1/2/2
	34.5	0	46		425.5	460	460	0	0.75	9.25	10	10	م.ط	مواسير " u.p.v.c " قطر 40 مم فئة 5	1/2/2
	3838.5	11325			26606.5	19120	19120						إجمالي الصفحة		

شركة تطوير المباني

المهندس الاستشاري

المهندس :

التوقيع :

المهندس : م / محمد اسامه

شركة بناء الجزيرة للتوقيع : ١٠١١٠٠٨٢١٤
إدارة المشاريع

ملاحظات	قيمة الوفورات	قيمة الزيادات	فئة العقد		قيمة الأعمال حسب العقد	قيمة الأعمال بعد التخفيض من المتبقي	قيمة الأعمال حسب القيمة	كمية الزيادة	كمية الوفرة	كمية المنفذ	كمية العقد بعد التخفيض من المتبقي	الكمية بالمقايمة	الوحدة	وصف الأعمال	رقم مواصلة البند
			ريال	طاه											
	420	0	42		0	420	420	0	10	0	10	10	م.ط	مواسير (u.p.v.c) قطر 32 مم قفه (5)	1/2/2
	4140	0	138		0	4140	4140	0	30	0	30	30	م.ط	مواسير (u.p.v.c) قطر خارجي 110 مم قفه (5)	2/2/2
	13800	0	138		0	13800	13800	0	100	0	100	100	م.ط	مواسير (u.p.v.c) قطر خارجي 75 مم قفه (5)	2/2/2
	3450	0	115		0	3450	3450	0	30	0	30	30	م.ط	مواسير (u.p.v.c) قطر خارجي 63 مم قفه (5)	2/2/2
	3000	0	100		0	3000	3000	0	30	0	30	30	م.ط	مواسير (u.p.v.c) قطر خارجي 50 مم قفه (5)	2/2/2
	2080	0	104		0	2080	2080	0	20	0	20	20	م.ط	مواسير (u.p.v.c) قطر خارجي 40 مم قفه (5)	2/2/2
	1730	0	173		0	1730	1730	0	10	0	10	10	م.ط	مواسير (u.p.v.c) قطر خارجي 32 مم قفه (5)	5/2/2
	2604	0	124		1116	3720	3720	0	21	9	30	30	م.ط	مواسير (u.p.v.c) قطر 160 مم قفه 3	4/3/2
	3321	0	81		729	4050	4050	0	41	9	50	50	م.ط	مواسير (u.p.v.c) قطر 75 مم قفه 3	4/3/2
	46	0	46		414	460	460	0	1	9	10	10	م.ط	مواسير (u.p.v.c) قطر 63 مم قفه 3	4/3/2
	254.2	0	41		565.8	820	820	0	6.2	13.8	20	20	م.ط	مواسير (u.p.v.c) قطر 63 مم قفه 3	4/3/2
	0	0	362		2534	2534	2534	0	0	7	7	7	م.ط	مواسير (u.p.v.c) قطر 63 مم قفه 3	6/3/2
	0	0	310		620	620	620	0	0	2	2	2	عدد	مواسير (u.p.v.c) قطر 63 مم قفه 3	9/3/2
	34845.2	0			5978.8	40824	40824								

شركة تطوير المباني

المهندس الاستشاري

مهندس المقاول

المهندس :
التوقيع :

شركة بناء الجزيرة للمباني
 م.م. محمد اسامه
 م.م. ٨٢١٤ . التوقيع :
 ادارة مشاريع

المنطقة العربية السعودية وزارة التعليم الإدارة العامة للتعليم بمنطقة الرياض	اسم المشروع تاريخ استلام المشروع قيمة العقد المقاول	إنشاء مجمع التوعية الترفيهي للنبات 1435/08/06 هـ 26883376.32 ريال سعودي شركة بناء الجزيرة للمقاولات	   وزارة التعليم Ministry of Education
---	--	--	---

ملاحظات	قيمة الوفرات	قيمة الزيادات	قناة العقد		قيمة الأعمال حسب المنفذ	قيمة الأعمال بعد التخفيض من المتبقي	قيمة الأعمال حسب المقايمة	قيمة الزيادة	كمية الورل	كمية المنفذ	كمية العقد بعد التخفيض من المتبقي	الكمية بالمقايمة	الوحدة	وصف الاعمال	رقم مواصفة البلد
			ريال	مظه											
	0	0	89		267	267	267	0	0	3	3	3	عدد	هوية لمسورة قطر (2 بوصة)	10 / 3 / 2
	0	0	466		932	932	932	0	0	2	2	2	عدد	جانبين اب من الفخار المرجح مقلص (15 × 10سم	12 / 3 / 2
	4554	0	2277		4554	9108	9108	0	2	2	4	4	عدد	خلفية حريق داخلية (1 بوصة) بالطبقات الداخلية	3 / 8 / 2
	0	0	932		2796	2796	2796	0	0	3	3	3	عدد	سفان كورياتي سعة (80) متر	4/8/2
	4554	0			8549	13103	13103						إجمالي الصفحة		

شركة تطوير المباني

المهندس الاستشاري

مهندس المقاول

المهندس :

المهندس : م / محمد اسامه

التوقيع :

التوقيع :

شركة بناء الجزيرة للمقاولات
 ت.س. ١٠١١٠٠٨٢١٤
 إدارة المشاريع



ملاحظات	قيمة الزيارات	قيمة الزيارات	قوة العقد		قيمة الأعمال حسب المنفذ	قيمة الأعمال بعد التحفيظ من المتبقي	قيمة الأعمال حسب المقايمة	كمية الزيادة	كمية الورق	كمية المتفق	كمية العقد بعد التحفيظ من المتبقي	الكمية بالمقايمة	الوحدة	وصف الأعمال	رقم مواصفة البند
			ريال	طنه											
														كميات الأعمال الكويتية الصالة متعددة الأغراض	مقايمة (9)
	4186	0	299		508	4784	4784	0	14	2	16	16	عدد	وحدة إضاءة فلورسنت سقفية قدرة (2*40)واط إجمالي ينشئ للخدمة من شرائح الإليوموم	2/5/1/3/3
	690	0	345		1380	2070	2070	0	2	4	6	6	عدد	وحدة إضاءة جذارية دائرية بقدرة 40 واطر بها لمبة قدرة (100 واط/220 فولت) بدرجة حماية 44	7/1/2/3/3
	13678	0	977		7816	21494	21494	0	14	8	22	22	عدد	وحدة إضاءة اسطوانية سقفية إضاءة جدران الصالة	4/5/3/3
	13248	0	828		0	13248	13248	0	16	0	16	16	عدد	وحدة إضاءة اسطوانية من النوع الذي يركب ظاهرا بالسقف وبه لمبة ميتال هاليد 150 واط	6/6/3/3
	17578	0	517		0	17578	17578	0	34	0	34	34	عدد	كشاف ذو لمبة هالوجين (500 واط 220 فولت) ولوحة الحماية 44	1/7/3/3
	0	14490	690		17250	2760	2760	21	0	25	4	4	عدد	كشاف ذو لمبة ميتال هاليد (400 واط 220 فولت) ولوحة الحماية 55	8/1/2/3/3
	0	3220	460		4140	920	920	7	0	9	2	2	عدد	وحدة إنارة الطوارئ قدرة (8*1) واط	1/6/3/3
	0	920	230		1840	920	920	4	0	8	4	4	عدد	مفتاح تشغيل وحدة تكيف حراري جيبك تنشئ القطب سعة (30 أسير / 220 فولت)	1/1/4/3/3
	0	20930	322		21896	966	966	65	0	68	3	3	عدد	مفتاح تشغيل تنشئ القطب سعة 30 أسير / 220 فولت مزود بلمبة بيان إسمان الحياة الكهربائي	8/1/4/3/3
	4991	0	161		5957	10948	10948	0	31	37	68	68	عدد	بروزة قري لمبة موفرة للأغراض العادية 13 أسير- 220ف	10/1/4/3/3
	54371	39560			60877	75688	75688						إجمالي الصفحة		

شركة تطوير المباني

المهندس الاستشاري

مهندس المقاول

المهندس :
التوقيع :
المهندس : م.م / محمد اسامه
شركة بنىام الحبيبي
ت.س. ٤٠٨١٩
إدارة المشاريع



ملاحظات	قيمة الفواتر	قيمة الإيرادات	قناة العقد		قيمة الأرصدة حسب الميزنة	قيمة الأرصدة بعد التحصيل من المتلقي	قيمة الأرصدة حسب الميزانية	كمية الزيادة	كمية الوفر	كمية الميزنة	كمية العقد بعد التحصيل من المتلقي	الكمية بالمقابلة	الوحدة	وصف الإصدار	رقم مواصلة البند
			ريال	دالة											
	2012	0	2012		0	2012	2012	0	1	0	1	1	عدد	توريد وتركيب وتشغيل مفتاح فصل عن الحمل سعة 100 أمبير ومركب داخل خلية مقفلة ومعلقة لتسريب التيار والطريقة بتركيب بجوار وحدات التكييف الخرجية	4/11/5/3/3
	0	0	288		576	576	576	0	0	2	2	2	عدد	توريد وتركيب وتشغيل مفتاح فصل عن الحمل سعة 150 أمبير ومركب داخل خلية مقفلة ومعلقة لتسريب التيار والطريقة بتركيب بجوار وحدات التكييف الخرجية	5/11/5/3/3
	0	0	2070		4140	4140	4140	0	0	2	2	2	عدد	لوحة توزيع فرعية سعة 100 أمبير	6/18/3/3
	4025	0	4025		0	4025	4025	0	1	0	1	1	عدد	لوحة توزيع فرعية تركب غائصة تركب بالحائط سعة (3 x 125 أمبير)	7/18/3/3
	0	0	9200		9200	9200	9200	0	0	1	1	1	عدد	لوحة توزيع عمومية سعة (3 x 400 أمبير)	2/11/9/3/3
	5175	0	115		0	5175	5175	0	45	0	45	45	م.ط	كل في موبلاستيك (NLP/PE/PVC) مقاس (4 x 35 سم 2)	2/4/23/3/3
	15120	0	126		0	15120	15120	0	120	0	120	120	م.ط	كل في موبلاستيك (NLP/PE/PVC) مقاس (4 x 50 سم 2)	3/4/23/3/3
	26332	0			13916	40248	40248							إجمالي الصفحة	

شركة تطوير المباني

المهندس الاستشاري

مهندس المقاول

المهندس :
 التوقيع :

المهندس : م / محمد اسامه

التوقيع :
 ١٠١١٠٠٨٢١٤
 إدارة المشاريع

إشياء مجمع الترميم التعليمي للبنات
1435/08/06 هـ
26883376.32 ريال سعودي
شركة بناء الجزيرة للمقاولات

اسم المشروع
تاريخ استلام المشروع
قيمة العقد
المقاول



TBC

وزارة التعليم
Ministry of Education



المملكة العربية السعودية
وزارة التعليم
الإدارة العامة للتعليم بمنطقة الرياض

ملاحظات	قيمة الوفورات	قيمة الزيادات	فئة العقد		قيمة الأعمال حسب المخطط	قيمة الأعمال بعد التخصيص من المبلغ	قيمة الأعمال حسب المواقعة	كمية الزيادة	كمية الوفرة	كمية المخطط	كمية العقد بعد التخصيص من المبلغ	الكمية بالمواقعة	الوحدة	وصف الاعمال	رقم مواصفة البلد
			ريال	ج.م.س											
	37200	0	155		0	37200	37200	0	240	0	240	240	م.ط	كل ثوبلاستيك (MLPE/PVC) مقاس 4 × 4 2 م 70	4/4/23/33
	920	0	460		1840	2760	2760	0	2	4	6	6	عدد	طلاية حريق بوفرة كمبروية جافة سم 6(كجم)	1/26/33
	1840	0	460		920	2760	2760	0	4	2	6	6	عدد	طلاية حريق ثلثي أكسيد الكربون سم 6(كجم)	2/26/33
	39960	0			2760	42720	42720						إجمالي الصفحة		

شركة تطوير المباني

المهندس الاستشاري

مهندس المقول

المهندس :
التوقيع :

المهندس : م / محمد اسامه
التوقيع :

شركة بناء الجزيرة للمقاولات
١٠١١٠٠٨٢١٤
م.س
إدارة المشاريع



وزارة التعليم
Ministry of Education

ملاحظات	قيمة الفواتر	قيمة الزيادات	فئة العقد		قيمة الأعمال حسب الميزنة	قيمة الأعمال بعد التخصيص من المتبقي	قيمة الأعمال حسب المقابلة	كمية الزيادة	كمية الوفرة	كمية المتبقي	كمية العقد بعد التخصيص من المتبقي	كمية المتبقي	الوحدة	وصف الأعمال	رقم مواصفة البند
			ريال	طنه											
	1152	0	288		288	1440	1440	0	4	1	5	5	عدد	جهاز هاتف علاني بدون شاشة	2/2/1/4/4
	966	0	322		966	1932	1932	0	3	3	6	6	عدد	مخرج هاتف بلاستيك ثلاثي الأطراف مع تركيب كابل 0.6 ملم	3/1/1/4/4
	0	0	4600		4600	4600	4600	0	0	1	1	1	عدد	مكبر صوت قدرة 120 وات	1/1/1/2/14
	9200	0	1150		2300	11500	11500	0	8	2	10	10	عدد	سماعة قدرة 15 وات للقفاء	7/1/1/2/4
	0	1610	805		3220	1610	1610	2	0	4	2	2	عدد	صوت صوتي 24 وات للمنظلة	2/2/1/2/4
	0	0	2530		2530	2530	2530	0	0	1	1	1	عدد	ألفاظ صوت إلكتروني مع ملحقاته	6/1/1/2/4
	0	0	575		575	575	575	0	0	1	1	1	عدد	ألفاظ صوت إلكتروني مع كابل طول 5 متر	6/1/1/2/4
	576	0	288		288	864	864	0	2	1	3	3	عدد	مخرج ومكبر ألفاظ صوت مع الكوابل من الجهاز للمخرج	4/3/1/2/4
	1035	0	345		5520	6555	6555	0	3	16	19	19	عدد	مكتشف دخان ضوئي	3/1/1/5/14
	0	345	345		690	345	345	1	0	2	1	1	عدد	مكتشف حراري ضوئي	4/1/1/5/14
	12929	1955			20977	31951	31951							إجمالي الصفحة	

شركة تطوير المباني

المهندس الاستشاري

المهندس :

المهندس : م / محمد اسماعه

التوقيع :

التوقيع :
 شركة بناء الجزيرة للمقاولات
 ١٠١١٠٠٨٢١٤
 إدارة مشاريع

ملاحظات	قيمة الوفورات	قيمة الزيادة	فئة العقد		قيمة الأعمال حسب العقد	قيمة الأعمال بعد التخفيض من المبدئي	قيمة الأعمال حسب القائمة	قيمة الزيادة	كمية الوفرة	كمية المدة	كمية المدة	كمية العقد بعد التخفيض من المبدئي	الكمية بالمعادلة	الوحدة	وصف الأعمال	
			ريال	ملا												
															اعمال التكييف و التجهيز و التدفئة	عقائير(11)
	6095	0	6095		0	6095	6095	0	1	0		1	1	عدد	تكييف هواء طر م منفصل (split) حار / بارد ذو قدرة تبريد (30000 و ح ب / ساعة)	2/3/2/5
	4000	0	4000		0	4000	4000	0	1	0		1	1	عدد	تكييف هواء طر م منفصل (split) حار / بارد ذو قدرة تبريد (18000 و ح ب / ساعة)	2/3/2/5
	0	1005000	5000		1015000	10000	10000	201	0	203		2	2	عدد	تكييف هواء طر م منفصل (split) حار / بارد ذو قدرة تبريد (24000 و ح ب / ساعة)	2/3/2/5
	30000	0	30000		0	30000	30000	0	1	0		1	1	عدد	وحدة تكييف مركزية من النوع المدمج (BACKRAGE UNIT) ذو قدرة 12.5 طن 380ق/3د و قدرة سخان كهربائي للتدفئة 20 كيلو وات بحلقة لوزار حار ومثلثات	2/2/2/5
	0	0	50000		100000	100000	100000	0	0	2		2	2	عدد	وحدة تكييف مركزية من النوع المدمج (BACKRAGE UNIT) ذو قدرة 25 طن 380ق/3د و قدرة سخان كهربائي للتدفئة 30 كيلو وات بحلقة لوزار حار ومثلثات	2/2/2/5
	0	2400	600		3000	600	600	4	0	5		1	1	عدد	مروحة طرد تركب بالمشبك أو الحائط (200ق/3د)	1/1/3/4/5
	800	0	800		0	800	800	0	1	0		1	1	عدد	مروحة طرد مركزية (300ق/3د)	2/2/3/4/5
	850	0	850		0	850	850	0	1	0		1	1	عدد	مروحة طرد مركزية (400ق/3د)	2/2/3/4/5
	1000	0	1000		0	1000	1000	0	1	0		1	1	عدد	مروحة طرد مركزية (471ق/3د)	2/2/3/4/5
	42745	1007400			1118000	153345	153345								اجمالي الصفحة	

شركة تطوير المباني

المهندس الاستشاري

مهندس المقاول

المعتمد :

التوقيع:

المهندس : م / محمد السالمه

الزوجة

31/05/2023



رقم ملاحظة البند	وصف الإصطناع	الوحدة	الكمية بالاعتمادية	كمية البند المستعمدة	كمية المصنف	كمية الزيادة حسب المصنف	قيمة المصنف		قيمة الزوائد	قيمة الوفورات	ملاحظات
							مبلغ	مبلغ			
	إجمالي المصنفات					0			0	2244241	

شركة تطوير المباني

المهندس الاستشاري

المهندس :

المغليس : م / محمد اسامه

التوقيع ..

...


إنشاء مجمع التوعية التعليمي للبيئات 1435/08/06 هـ 26883376.32 ريال سعودي شركة بناء الجزيرة للمقاولات		اسم المشروع تاريخ استلام المشروع قيمة العقد المقاول	  وزارة التعليم Ministry of Education	المملكة العربية السعودية وزارة التعليم الإدارة العامة للتعليم بمنطقة الرياض
29,666,052.00	اجمالي قيمة العقد حسب المقياسية			
2,782,675.68	التخفيض التعاقدوي 9.38 %			
26,883,376.32	الاجمالي بعد التخفيض التعاقدوي			
1,083,519.05	تخفيض 5 % حسب التعقيم			
25,799,857.27	اجمالي قيمة العقد بعد تخفيض 5 %			
2,345,375.01	امر التغيير المعتمد بزيادة 8.73 %			
28,145,232.28	اجمالي قيمة العقد بعد امر التغيير			
25,354,821.53	اجمالي الاعمال المنفذة بالمشروع			
2,790,110.00	اجمالي الاعمال المستحقة			
300.75	اجمالي الوفورات بالمشروع (اجمالي قيمة العقد بعد امر التغيير - اجمالي الاعمال المنفذة)			

شركة تطوير المباني

المهندس الاستشاري

المهندس :

المهندس : م / محمد اسامه

التوقيع :

التوقيع :

شركة بناء الجزيرة للمقاولات
 ١٠١١٠٠٨٢١٤
 إدارة المشاريع

المملكة العربية السعودية

الإدارة العامة للتعليم بمنطقة الرياض

مقاييس أعمال البنود المستحدثة المطلوب اعتمادها																	
رقم مواصفة البند	وصف الأعمال	الوحدة	الكمية بالواقعية	كمية العقد بعد التخفيض من التفتيش	كمية المنفذ	كمية الوفرة	كمية الزيادة	قيمة الأعمال حسب المنفذ	قيمة الأعمال بعد التخفيض من التفتيش	فئة العقد		قيمة الزيادات	قيمة الوفورات	ملاحظات			
										طال	قلل						
1	رسوم إيمان التبريل الكويتي المدمج لجميع المدارس (عدد 1 نقطة إيمان 1600 أسير + 3 نقطة إيمان 1250 أسير)	عدد	0	0	1	0	1	1,470,104	0	1,470,104		1,470,104	0				
2	تدليل القواطع الرئيسية من 1600 أسير إلى 1250 أسير	عدد	0	0	3	0	3	75,000	0	25,000		75,000	0				
3	كل نحس ثرويلاسيتك (CU/NL/PE/PVC) مقاس (300×4 سم)	م ط	0	0	0	0	736	502,688	0	683		502,688	0				
4	كل نحس ثرويلاسيتك (CU/NL/PE/PVC) مقاس (240×4 سم)	م ط	0	0	488	0	488	290,360	0	595		290,360	0				
5	كل نحس ثرويلاسيتك (CU/NL/PE/PVC) مقاس (150×4 سم)	م ط	0	0	328	0	328	125,624	0	383		125,624	0				
6	كل نحس ثرويلاسيتك (CU/NL/PE/PVC) مقاس (120×4 سم)	م ط	0	0	72	0	72	22,176	0	308		22,176	0				
7	كل نحس ثرويلاسيتك (CU/NL/PE/PVC) مقاس (95×4 سم)	م ط	0	0	40	0	40	100,40	0	266		100,40	0				
8	كل نحس ثرويلاسيتك (CU/NL/PE/PVC) مقاس (70×4 سم)	م ط	0	0	829	0	829	150,878	0	182		150,878	0				
9	كل نحس ثرويلاسيتك (CU/NL/PE/PVC) مقاس (50×4 سم)	م ط	0	0	219	0	219	29,127	0	133		29,127	0				
10	كل نحس ثرويلاسيتك (CU/NL/PE/PVC) مقاس (35×4 سم)	م ط	0	0	817	0	817	89,870	0	110		89,870	0				
11	كل نحس ثرويلاسيتك (CU/NL/PE/PVC) مقاس (16×4 سم)	م ط	0	0	333	0	333	23,643	0	71		23,643	0				
إجمالي الصفحة													2,790,110	0			

مهندس المقاول

التوقيع

١٠



وزارة التعليم
Ministry of Education

بيان تكاليف بند إيصال التيار الكهربائي
مشروع إنشاء مجمع النويعة التعليمي بمحافظة وادي الدواسر
مقولة : شركة بناء الجزيرة للمقاولات

م	البيان	التكلفة	إيضاحات
1	رسوم إيصال التيار	922,875.00	وفقاً لما ورد بفاتورة شركة الكهرباء
2	تكاليف فعلية	333,827.96	وفقاً لما ورد بفاتورة شركة الكهرباء
3	مصاريف إدارية وتخزين	79,755.54	وفقاً لما ورد بفاتورة شركة الكهرباء
4	الإجمالي	1,336,458.50	
	مصاريف إدارية وأرباح 10 %	133,645.85	
	إجمالي التكلفة	1,470,104.35	
	ضريبة القيمة المضافة 15 %	220,515.65	
	إجمالي التكلفة شامل الضريبة	1,690,620.00	

375

شركة بناء الجزيرة للمقاولات
س.ت ١٠١١٠٠٨٢١٤
إدارة المشاريع



YSMS086 مراجعة و تأكيد التكاليف أعمال المشتركين 62466

الاختيارات Monday, July 22 2024 | 1:52:56 PM


منطقة اعمال الوسطى
كهرباء الخرج مكتب الخرج

رقم الطلب 191110848
تاريخ الطلب 2019 11 12
نوع المشترك حكومي
عنوان الموقع القنينة
أنواع الطلب 01 جديد
المدينة 116
رقم ضريبة القيمة المضافة 0000000000000000

رقم المشترك 010000033520
اسم المشترك إدارة تعليم البنات بالخماسين
الحي 084
قيمة الضريبة المضافة 200468 77

المبلغ + VAT	المبلغ	نوع المصاد
1061306 25	922875 00	رسوم الايصال
383902 15	333827 96	تكاليف فنية
91718 87	79755 54	مصاريف ادارية وتخزين
1536927 27	1336458 50	الإجمالي
	7719111084805	رقم الحساب
	100697240	رقم الإيصال

RS تقارير التوزيع
OLAP التحصيلات
الأرشفة رقمية
Digital Archives
البيانات الجغرافية
GIS
نظم التوزيع
نظم خدمات المشتركين
نظم توزيع
الغرفة التاريخية
تحديثات جديدة
سبليل مستخدم
نموذج الصلاحيات

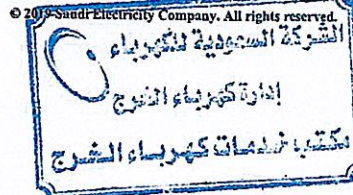

بِسْمِ اللَّهِ الرَّحْمَنِ الرَّحِيمِ



وزارة التعليم
Ministry of Education

المملكة العربية السعودية

وزارة التعليم

إدارة التعليم بمحافظة وادي الدواسر

إدارة شؤون المباني

نوع المعاملة: معاملة داخلية
رقم المعاملة: ٤٣٠١١٩٣١٤٧
تاريخ المعاملة: ١٤٤٣/١١/٢٠
الملاحظات: لا يوجد



الرقم

التاريخ

المشروعات

الموضوع: بشأن تعميم بند مستحدث لمشروع مجمع للتويزة التعليمي بنات

المحترم

المكرم / مدير شركة بناء الجزيرة للمقاولات

المملكة العربية السعودية - الخرج - الرمز البريدي ١١٩٤٢ - ص ب ١٥٤٠ فاكس ٠١١٥٤٥١٢٩٤

السلام عليكم ورحمة الله وبركاته، وبعد

إشارة الى خطاب سعادة مدير عام المشروعات الإنشائية رقم ٤٣٠١٠٢٢٩٢٠ بتاريخ ١٤٤٣/١١/٠١ المبنى على خطاب مدير عام الدراسات والتصاميم رقم ٤٣٠٠٢٤٦٦٠٩ بتاريخ ١٤٤٣/١٠/٢٢ بشأن الموافقة على استحداث بند تعديل القاطع الرئيسي للوحة الرئيسية من ١٦٠٠ أمبير الى ١٢٥٠ أمبير عدد (٣) وأفاد سعادته أن السعر المناسب للبند هو ٢٥٠٠٠ ريال لذا:

نأمل الموافقة على تخفيض سعر البند المقدم من قبلكم من (٣٣٢٧٣) ريال الى (٢٥٠٠٠ ريال) وموافقتنا بصورة عاجلة بما أفدناكم سابقا في خطابنا برقم ٤٣٠١١٧٥٤٩٠ بتاريخ ١٤٤/١١/١٤ وهو أن يتم تقديم أسعار الأعمال الإضافية والأعمال المنفذة وغير مشمولة بجداول الكميات وتقديم الحصر الفعلي وجداول الزيادات والوفورات حتى يتسنى لنا إكمال الإجراءات النظامية.

ولكم تحياتي ،،،

مدير التعليم

عائض بن مجلي آل مجلي

صورة لملف المشروع

صورة لمدير عام المشروعات الإنشائية بالوزارة

BENA AL-JAZEERAH CO.

Limited Liability Company

**General Contracting For Building
Electromechanical . Water Works****شركة بناء الجزيرة للمقاولات**

شركة ذات مسؤولية محدودة

**مقاولات عامة للمباني والأعمال الكهربائية
والميكانيكية والإلكترونية والمياه**

الموضوع :- بشأن مشروع مجمع النويمة التعليمي بوادي الدواسر

الرقم :- ٤٢/٩٩٢/ص

التاريخ :- ٢٠٢٢/٦/٢٠ م

سعادة / مدير إدارة التعليم بمحافظة وادي الدواسر
السلام عليكم ورحمة الله وبركاته

إشارة لمشروع إنشاء مجمع النويمة التعليمي بمحافظة وادي الدواسر مقاولتنا وإشارة لخطاب سعادتك رقم ٤٣٠١١٩٣١٤٧ وتاريخ ١٤٤٣/١١/٢٠ هـ وإشارة لخطاب سعادة مدير عام المشروعات الإنشائية رقم ٤٣٠١٠٢٢٩٢٠ وتاريخ ١٤٤٣/١١/١ هـ المبني على خطاب مدير عام الدراسات والتصاميم رقم ٤٣٠٠٢٤٦٦٠٩ وتاريخ ١٤٤٣/١٠/٢٢ هـ بشأن الموافقة على استحداث بند القاطع الرئيسي من ١٦٠٠ امبير الى ١٢٥٠ امبير - أفيد سعادتك بموافقتنا على السعر المقترح من قبل إدارة الدراسات والتصاميم وفقاً للآتي :-

م	بيان الاعمال	الوحده	الكمية	السعر الافرادي	الاجمالي
١	تعديل القاطع الرئيسي من ١٦٠٠ الى ١٢٥٠ امبير للوحة الرئيسية	عدد	٣	٢٥٠٠٠	٧٥٠٠٠
	الاجمالي				٧٥٠٠٠
	ضريبة القيمة المضافة (١٥%)				١١٢٥٠
	اجمالي التكلفة شاملة ضريبة القيمة المضافة (فقط ستة وثمانون الف ومائتان وخمسون ريال)				٨٦٢٥٠

عليه أمل من سعادتك التفضل بالإيعاز لمن يلزم نحو إنهاء الإجراءات كالمعتب .
شاكرين ومقدرين لكم حسن تعاونكم
ولكم خالص تحياتي وتقديري

المدير العام

م / صالح بن عبدالعزيز الخنين

ركة بناء الجزيرة للمقاولات
ذات مسؤولية محدودة
س.ت / ١٠١١٠٠٨٢١٤

موقع المقابلة: وادي الدواسر
رقم الهاتف: ٤٣٠١٢٢٠٤٥٠
تاريخ المقابلة: ١٤٤٣-١١-٢٠
للمرجع: لا يوجد



الجمهورية العربية السعودية
وزارة التعليم

وكالة الوزارة للمشاريع والصيانة
الإدارة العامة للدراسات والتصاميم

وزارة التعليم

المستندات

الموضوع: طلب اعتماد الأعمال الإضافية لمشروع إنشاء مجمع النويمة التعليمي بمحافظة وادي الدواسر.

وفقه الله

سعادة مدير عام المشروعات الانشائية

السلام عليكم ورحمة الله وبركاته ،،، وبعد

إشارة إلى خطاب سعادتكم رقم ٤٣٠١٠٢٢٩٢٠ وتاريخ ١٤٤٣/١٠/١٧ هـ والمبني على خطاب مدير التعليم بمحافظة وادي الدواسر رقم (نفسه) وتاريخ ١٤٤٣/٩/١٩ هـ بشأن طلب اعتماد الأعمال الإضافية التي ليس لها نظير لمشروع إنشاء مجمع النويمة التعليمي بمحافظة وادي الدواسر.

تفيد سعادتكم بأنه سبق أن اقترح مدير التعليم بمحافظة وادي الدواسر بالخطاب رقم ٤٣٠٠٤٧٢٥٧٧ وتاريخ ١٤٤٣/٤/١٦ هـ بتعديل بند إيصال التيار عدد (٣) مدارس من ١٦٠٠ أمبير إلى ١٢٥٠ أمبير على أن يتم تنفيذ المدرسة الرابعة بالإضافة للصالة الرياضية بنفس القدرة المعتمدة بجدول الكميات سعة ١٦٠٠ أمبير لتفادي حاجة المشروع لاستحداث بنود الجهد المتوسط وفقاً لاشتراطات شركة الكهرباء السعودية، وتمت موافاتكم بموافقتنا على هذا الاقتراح بخطابنا رقم ٤٣٠٠٤٧٢٥٧٧ وتاريخ ١٤٤٣/٥/١٠ هـ (مرفق نسخة) بعد الاطلاع على المخططات التصميمية المعتمدة لنموذج المشروع.

وعليه لا مانع لدينا من استحداث بند تعديل الإقاطع الرئيسي للوحة الرئيسية من ١٦٠٠ أمبير إلى ١٢٥٠ أمبير عدد (٣)، والسعر المناسب للبند هو ٢٥٠٠٠ ريال.

ولكم تحياتي وتقديري؛

مدير عام الدراسات والتصاميم

المهندس / إياد بن محمد أمين نظمي

١٠

٢١

إشهاد مجمع التوعية التعليمي للبيات
1435/08/06 هـ
26883376.32 ريال سعودي
شركة بناء الجزيرة للمقاولات

اسم المشروع
تاريخ استلام المشروع
قيمة العقد
المقاول



وزارة التعليم
Ministry of Education

المملكة العربية السعودية
وكالة الوزارة للتعليم
إدارة التعليم
شئون المباني

تحليل سعر الكابلات

بيان البنود المستحقة للكابلات المطلوب اعتمادها

رقم مواصفة البند	وصف الاعمال	الوحدة	الكمية	قيمة التابل	الامسورات	التركيب	تكلفة تنفيذ المثلقات مع الحفر والردم	الاجمالي	نسبة الأرباح والمصاريف الإدارية	أرباح ومصاريف إدارية	اجمالي سعر الوحدة	اجمالي التكلفة للتابل	ملاحظات
مقايمة البنود المستحقة	الأعمال البنود المستحقة المطلوبة اعتمادها												
1	كيل نحس (CU/XLPE/PVC) مقاس 300×4) (م2)	م ط	736	500	7	12	65	584	17%	99.28	683.00	502688	
2	كيل نحس (CU/XLPE/PVC) مقاس 240×4) (م2)	م ط	488	430	5.5	12	65	512.5	16%	82	595.00	290360.00	
3	كيل نحس (CU/XLPE/PVC) مقاس 150×4) (م2)	م ط	328	275	2.5	10	40	327.5	17%	55.675	383.00	125624.00	
4	كيل نحس (CU/XLPE/PVC) مقاس 120×4) (م2)	م ط	72	210	3	10	40	263	17%	44.71	308.00	22176.00	
5	كيل نحس (CU/XLPE/PVC) مقاس 95×4) (م2)	م ط	40	170	7	10	40	227	17%	38.59	266.00	10640.00	
6	كيل نحس (CU/XLPE/PVC) مقاس 70×4) (م2)	م ط	829	122	2.2	8	25	157.2	16%	25.152	182.00	150878.00	
7	كيل نحس (CU/XLPE/PVC) مقاس 50×4) (م2)	م ط	219	85	1.50	8	20	114.5	16%	18.32	133.00	29127.00	
8	كيل نحس (CU/XLPE/PVC) مقاس 35×4) (م2)	م ط	817	65	1.00	8	20	94	17%	15.98	110.00	89870.00	
9	كيل نحس (CU/XLPE/PVC) مقاس 16×4) (م2)	م ط	333	32	1	8	20	61	17%	10.37	71.00	23643.00	
الاجمالي													1,245,006

شركة تطوير المباني

المهندس الاستشاري

المهندس :
التوقيع :

مهندس المقاول
المهندس : م. محمد الأنعامه للمقاولات
التوقيع :
١٠١١٠
إدارة التعليم



عرض سعر Quotation

22/07/2024 00:00:00	تاريخ العرض	فرع مشاريع الرياض	الفرع	11,797	رقم العرض
28/07/2024 00:00:00	انتهاء العرض	محمد بلتاجي	المدوب	نقدي	طريقة الدفع
	جوال المدوب	1103020006	رقم العميل		رقم المرجع
شركة بناء الجزيرة للمقاولات		اسم العميل	انشاء مجمع التويعه التعليمي للبنات		ملاحظات :
		رقم ضريبي العميل	310440681400003		الرقم الضريبي المنشأه
الرمز البريدي	المنطقة	جدة	مكة المكرمة	المنطقة	
الرمز الاضافي	المدينة	البلدية	العزيزية	الحى	
رقم المبنى	الحى	2169	23334	الرمز البريدي / الاضافي	
السجل التجاري	الشارع	8317		رقم المبنى	

ت	رقم الصنف	تفاصيل السلع او الخدمات	الوحدة	الكمية	سعر الوحدة	المبلغ الخاضع للضريبة	نسبة الضريبة	مبلغ الضريبة (ريال سعودي)	المجموع
1	01020030	كابل 4 × 300 مم عادى الرياض/cu/x/p	متر	736.00	500.00	368,000.00	%15	55,200.00	423,200.00
2	01020029	كابل 4 × 240 مم عادى الرياض/cu/x/p	متر	488.00	430.00	209,840.00	%15	31,476.00	241,316.00
3	01020027	كابل 4 × 150 مم عادى الرياض/cu/x/p	متر	328.00	275.00	90,200.00	%15	13,530.00	103,730.00
4	01020026	كابل 4 × 120 مم عادى الرياض/cu/x/p	متر	72.00	210.00	15,120.00	%15	2,268.00	17,388.00
5	01020025	كابل 4 × 95 مم عادى الرياض/cu/x/p	متر	40.00	170.00	6,800.00	%15	1,020.00	7,820.00
6	01020024	كابل 4 × 70 مم عادى الرياض/cu/x/p	متر	829.00	122.00	101,138.00	%15	15,170.70	116,308.70
7	01020023	كابل 4 × 50 مم عادى الرياض/cu/x/p	متر	219.00	85.00	18,615.00	%15	2,792.25	21,407.25
8	01020022	كابل 4 × 35 مم عادى الرياض/cu/x/p	متر	817.00	65.00	53,105.00	%15	7,965.75	61,070.75
9	01020020	كابل 4 × 16 مم عادى الرياض/cu/x/p	متر	333.00	32.00	10,656.00	%15	1,598.40	12,254.40

شركة بناء الجزيرة للمقاولات
ص.ت ١٠١١٠٠٨٢١٤
إدارة المشاريع

ريال سعودي	رسوم اضافية	0.00	بيان رسوم اضافية
اجمالي العرض قبل الخصم	نسبة الضريبة %	%15	
مبلغ الخصم	مجموع ضريبة القيمة المضافة رس	131,021.10	
الاجمالي باسثناء ضريبة القيمة المضافة	اجمالي المبلغ المستحق رس	1,004,495.10	
		873,474.00	

QUOTATION

Quotaion NO. 0010031792 : رقم
Date 2024/07/21 التاريخ
Payment Type :Cash

GHORABI BRANCH

VAT No. 300062509700003 الرقم الضريبي
Page No 1 of 1 رقم الصفحة

Customer:-	Code: 1103010146 Company Name انشاء مجمع النويعة التعليمي للبنات VAT No.	كود العميل: اسم الشركة : الرقم الضريبي:
-------------------	---	--

s#	رقم الصنف Item Code	تفاصيل الصنف Item Details	البيان Description	الكمية Quantity	سعر الوحدة U/Price	الإجمالي بدون القيمة المضافة	نسبة القيمة المضافة VAT%	القيمة المضافة VAT	الإجمالي بعد القيمة المضافة
1	0103037959M	BLACK	الرياض تحكم نحاس معزل	MTR					
	RIYADH CABLE CU/XLPE/PVC 4CX300MM2 0.6/1KV			736.0	525.00	386,400	15.00%	57,960	444,360
2	0103017958M	BK-31228790	الرياض تحكم نحاس معزل	MTR					
	RIYADH CABLE CU/XLPE/PVC 0.6/1KV 4CX240MM2			488.0	420.00	204,960	15.00%	30,744	235,704
3	0103017956	BK-30224419	الرياض تحكم نحاس معزل	MTR					
	RIYADH CABLE CU/XLPE/PVC 0.6/1KV 4CX150MM2			328.0	260.00	85,280	15.00%	12,792	98,072
4	0103017955M	BK-31773794	الرياض تحكم نحاس معزل	MTR					
	RIYADH CABLE CU/XLPE/PVC 0.6/1KV 4CX120MM2			72.0	210.00	15,120	15.00%	2,268	17,388
5	0103037954M	BK - 8547	الرياض تحكم نحاس معزل	MTR					
	RIYADH CABLE CU/XLPE/PVC 4CX95 MM2 0.6/1KV			40.0	165.00	6,600	15.00%	990	7,590
6	0103017953	BK-31387182	الرياض تحكم نحاس معزل	MTR					
	RIYADH CABLE CU/XLPE/PVC 0.6/1KV 4C X 70 M			829.0	118.00	97,822	15.00%	14,673.3	112,495.3
7	0103037952M		الرياض تحكم نحاس معزل	MTR					
	RIYADH CABLE CU/XLPE/PVC 0.6/1KV 4CX50MM2			219.0	82.00	17,958	15.00%	2,693.7	20,651.7
8	0103037951M	BK-30933241	الرياض تحكم نحاس معزل	MTR					
	RIYADH CABLE CU/XLPE/PVC 4CX35 MM2 0.6/1KV			817.0	61.00	49,837	15.00%	7,475.55	57,312.55
9	0103017949M	BK-30736898	الرياض تحكم نحاس معزل	MTR					
	RIYADH CABLE CU/XLPE/PVC 0.6/1KV 4CX16MM2			333.0	30.50	10,156.5	15.00%	1,523.48	11,679.98

شركة بناء الجزيرة للمقاولات
س.ت ١٠١١٠٠٨٢١٤
إدارة المشاريع

Terms & Conditions :-

الشروط والأحكام :-
طريقة الدفع :
Payment method: Cash
Receiving material in Msc warehouse or as per agreement .
Shipping fees will be applied if delivery to your site .
Quotation is valid for 2024/07/24 days only .
This Quotation is approved systematically

Total الإجمالي	874,133.5
Discount الخصم	0
الإجمالي قبل القيمة المضافة Total before VAT	874,133.5
القيمة المضافة 15% VAT	131,120.03
الإجمالي بعد القيمة المضافة Total with VAT	1,005,253.53

Prepared by إبراهيم عثمان محمد إعداد
Approved by Ibrahim Othman Mohamed اعتمادها

SAR One Million Five Thousand Two Hundred Fifty Three and hundredth Fifty Three

العنوان الوطني : حي عتيقة - طريق الملك فهد الفرعي ٦٣٤١ - وحدة رقم ١٠ - الرياض ١٢١٥٥ - ٢٢٠٨ - المملكة العربية السعودية

National Address: 6341 King Fahd Branch Road, Utaiqah Dist, Unit No. 10, Riyadh 12655 - 2208, KSA

الرقم الموحد: 92 000 6049


www.almousacables.com.sa
E-mail: sales@almousacables.com.sa

SA062000002160367079940

حسابنا في بنك الرياض

SA8680000185608010001284

حسابنا في مصرف الراجحي

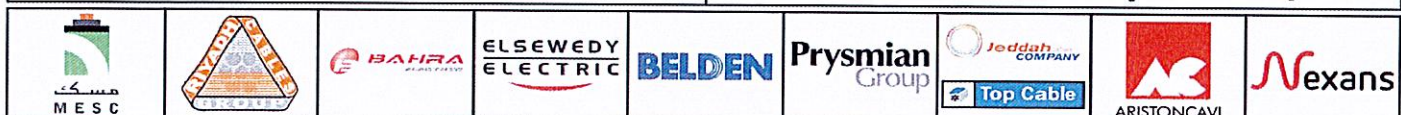

Commercial Offer



CR01535

7/22/2024

To	Company	POS Salam – Ahmed Gamal	Your Ref#	انشاء مجمع التوزيع التعليمي للبنات
	Attention		Mobile	
From	Sender	POS Salam	Pages	1
	Our Ref#	132577	Contact	+966 11 2651845

Dear Sir,

Thank you for your interest in AL MUNIF PIPES, We highly appreciate for giving us this opportunity to quote you, Please kindly find our best price for your requirement, with other terms and condition as follow.

Line	Part Number	Description	Unit	Quantity	Unit Price	Price After Disc	Total
1	111160520	uPVC Pipe 160x11.9 mm CI-5 PN16 R/J G 6 Mt MMP ملم 160 فتحة 5 ضغط 16 ريل رمادي 6 11.9x في سي- ماسورة المنيف متر	PC حبة	204.00	305.10	305.10	62,240.40
2	111110520	uPVC Pipe 110x8.2 mm CI-5 PN16 R/J G 6 Mt MMP ملم 110 فتحة 5 ضغط 16 ريل رمادي 6 8.2x في سي- ماسورة المنيف متر	PC حبة	74.00	145.64	145.64	10,777.36
3	111075510	uPVC Pipe 75x5.6 mm CI-5 PN16 S/C G 6 Mt MMP ملم 75 فتحة 5 ضغط 16 غراء رمادي 6 5.6x في سي- ماسورة المنيف متر	PC حبة	175.00	66.87	66.87	11,702.25
4	111050510	uPVC Pipe 50x3.7 mm CI-5 PN16 S/C G 6 Mt MMP ملم 50 فتحة 5 ضغط 16 غراء رمادي 6 3.7x في سي- ماسورة المنيف متر	PC حبة	192.00	29.73	29.73	5,708.16
Gross Total							90,428.17
Total After Discount							90,428.17
Total Misc Charge							0.00
Total Before VAT							90,428.17
VAT							13,564.23
Net Total							103,992.40

Time of Delivery: To be Agreed

Mode of Delivery:

Terms Of Delivery:

Terms of Payment: Advance Payment 100%

Quotation Expiry: 7/31/2024

Origin From:

Standard of

uPVC Pipes: DIN 8062, DIN 19532, ISO/DIN 442, uPVC Sch40-80: ASTM D-1785, uPVC Fittings PN 16: DIN 8063 /ISO 727,
uPVC Fittings PN 6: RAL-8023, cPVC Pipe & Fittings: ASTM F441
HDPE Pipes: DIN 8074/8075, HDPE Fittings: PE 100/4710 - PP-R Pipes & Fittings: Din 8077/8078

We hope you find our offer and awaiting for your advices and assuring you to take almost care for your queries.
Please confirm your acceptance.

Prepared By:

Sales Manager





SALES ORDER

Sales Order# DVN-24.20-3987

Central Fittings Trading Est.

Salah Al Din Al Ayoubi Rd
Riyadh 12836
Saudi Arabia
TRN 310152735800003
+966
Br.

Bill To

AL NAWAIMAH EDUCATIONAL COMPLEX FOR GIRLS

Order Date :

24.07.2024

#	Item & Description	Qty	Rate	Tax %	Tax	Amount
1	PVC-U PIPE CLASS 5 PN16 R/J - 160mm - SAPPCO	123.00 Lth	538.39	15.00	9,933.30	66,221.97
2	PVC-U PIPE CLASS 5 PN16 R/J - 160mm - SAPPCO	82.00 Lth	538.39	15.00	6,622.20	44,147.98
3	PVC-U PIPE CLASS 5 PN16 R/J - 110mm - SAPPCO	55.00 Lth	256.28	15.00	2,114.31	14,095.40
4	PVC-U PIPE CLASS 5 PN16 R/J - 110mm - SAPPCO	12.00 Lth	256.28	15.00	461.30	3,075.36
5	PVC-U PIPE CLASS 5 PN16 R/J - 75mm - SAPPCO	139.00 Lth	119.44	15.00	2,490.32	16,602.16
6	PVC-U PIPE CLASS 5 PN16 R/J - 75mm - SAPPCO	37.00 Lth	119.44	15.00	662.89	4,419.28
7	PVC-U PIPE CLASS 5 PN16 S/J - 50mm - SAPPCO	137.00 Lth	56.05	15.00	1,151.83	7,678.85
8	PVC-U PIPE CLASS 5 PN16 S/J - 50mm - SAPPCO	56.00 Lth	56.05	15.00	470.82	3,138.80

Sub Total 159,379.80


Standard Rate (15%) 23,906.97

Total SAR183,286.77



Tax Summary

Tax Details		
	Taxable Amount (SAR)	Tax Amount (SAR)
Standard Rate (15%)	159,379.80	23,906.97
Total	SAR159,379.80	SAR23,906.97

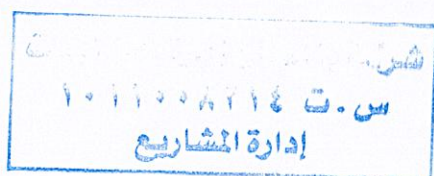

NATIONAL MARKETING EST.CO.LTD

C.R. 4030141007 C.C.R 88555



شركة المؤسسة الوطنية للتسويق المحدودة

س.ت. ٤٠٣٠١٤١٠٠٧ رقم العضوية ٨٨٥٥٥



عرض الأسعار

من 1 2
QT-321915-1
23 يوليو 2024

اغسطس 22 2024
KHARJ

الصفحة

الرقم

التاريخ

مرجعك

آخر موعد لعرض الأسعار

City

مبيعات كاوتنر - فرع الخرج

شركة بناء الجزيرة للمقاولات / انشاء مجمع النويجه
التعليمي للبنات

No	رقم الصنف	الوصف	الكمية	الوحدة	سعر الوحدة	المبلغ
1	111NM160.5SG600	NEPRO UPVC/PVC PIPE160x11.9MMCL.5 16BAR SOC.GRAY6m مقاس 160x11.9 مم كلاس 5-16 UPVC/PVC بار 6م رمادي	123.00	Pipe	505.00	62,115.00
2	111NM160.5SG600	ماسورة نيبرو NEPRO UPVC/PVC PIPE160x11.9MMCL.5 16BAR SOC.GRAY6m مقاس 160x11.9 مم كلاس 5-16 UPVC/PVC بار 6م رمادي	81.00	Pipe	505.00	40,905.00
3	111NM110.5SG600	ماسورة نيبرو NEPRO UPVC/PVC PIPE110x8.2MMCL.5 16BAR SOC.GRAY6m مقاس 110x8.2 مم كلاس 5-16 UPVC/PVC بار 6م رمادي	55.00	Pipe	238.00	13,090.00
4	111NM110.5SG600	ماسورة نيبرو NEPRO UPVC/PVC PIPE110x8.2MMCL.5 16BAR SOC.GRAY6m مقاس 110x8.2 مم كلاس 5-16 UPVC/PVC بار 6م رمادي	12.00	Pipe	238.00	2,856.00
5	111NM110.5SG600	ماسورة نيبرو NEPRO UPVC/PVC PIPE110x8.2MMCL.5 16BAR SOC.GRAY6m مقاس 110x8.2 مم كلاس 5-16 UPVC/PVC بار 6م رمادي	7.00	Pipe	238.00	1,666.00
6	111NM75.5SG600	ماسورة نيبرو NEPRO UPVC/PVC PIPE75x5.6MMCL.5 16BAR SOC.GRAY6m مقاس 75x5.6 مم كلاس 5-16 UPVC/PVC بار 6م رمادي	138.00	Pipe	111.00	15,318.00
7	111NM75.5SG600	ماسورة نيبرو NEPRO UPVC/PVC PIPE75x5.6MMCL.5 16BAR SOC.GRAY6m مقاس 75x5.6 مم كلاس 5-16 UPVC/PVC بار 6م رمادي	37.00	Pipe	111.00	4,107.00

شركة بناء الجزيرة للمقاولات
س.ت. ١٠١١٠٠٨٢١٤
إدارة المشاريع

www.namat.com

www.lkkgroup.com

IKK

PRINTING DATE : 25/07/2024
 PRINTING TIME : 10:15

QUOTATION

(This is not a tax invoice)

Doc Code : 24-G904

Doc Date : 25/07/2024

To : انشاء مجمع النويمة التعليمي للبنات
 VAT :
 Att :
 Mobile :
 Tel :
 Email :
 Ref :
 Project Name :
 Cust Addr :

From : SAIFULLAH KHALID
 Page : 1 / 2 Pages
 Email : saifullah.khalid@alsuhaili.com
 Mobile : 0542611029
 Tel : 0114034355
 Fax : 0114022144
 Addr :
 Country: المملكة العربية السعودية
 City: الرياض Neighborhood: العمل
 Street: اسد بن القرات
 Building No: 2519 Additional No:7366
 Postal Code: 12643

Dear,

With reference to your inquiry , we pleased to offer our best prices for the following items :

S.R.	Item Code	Item Name	Qty	Unit	Price	Total	Lead Time
1	LUG300/12	LGC/300MM/12 COMP.CABLE LUG-ND مرابط	112.00	EA	40.60	4,547.20	Ex-stock
2	LUG240/12	LGC/240MM/12 COMP.CABLE LUG-ND مرابط	96.00	EA	25.90	2,486.40	Ex-stock
3	LUG150/12	LGC/150MM/12 COMP.CABLE LUG-ND مرابط	48.00	EA	13.65	655.20	Ex-stock
4	LUG120/12	LGC/120MM/12 COMP.CABLE LUG-ND مرابط	16.00	EA	11.70	187.20	Ex-stock
5	LUG/95/12	LGC-95MM/12 COMP.CABLE LUG -ND مرابط	32.00	EA	8.30	265.60	Ex-stock
6	LUG/70/12	LGC-70MM/12 COMP.CABLE LUG -ND مرابط	248.00	EA	6.25	1,550.00	Ex-stock
7	LUG/50/12	LGC-50MM/12 COMP.CABLE LUG -ND مرابط	24.00	EA	4.31	103.44	Ex-stock
8	LUG/35/12	LGC-35MM/12 COMP.CABLE LUG -ND مرابط	112.00	EA	3.90	436.80	Ex-stock
9	LUG/16/10	LGC-16MM/10 COMP.CABLE LUG -ND مرابط	64.00	EA	2.31	147.84	Ex-stock
Total						10,379.68	
Discount						0.00	
Net Total						10,379.68	
VAT 15 %						1,556.95	
Total Qoutation						11,936.63	

Eleven Thousand Nine Hundred Thirty-Six Riyals And Sixty-Three Halala

- Place of Delivery :
 - Payment Term : Cash on Delivery.
 - Quotation Validity : 3 DAYS
 Comments :

شركة بناء الجزيرة للمقاولات
 ١٠١١٠٠٨٢١٤
 إدارة المشاريع

NATIONAL MARKETING EST.CO.LTD

C.R. 4030141007 C.C.R 88555



شركة المؤسسة الوطنية للتسويق المحدودة
س.ت ٤٠٣٠١٤١٠٠٧ رقم العضوية ٨٨٥٥٥



عرض الأسعار

مبيعات كاونتر - فرع الخرج


شركة بناء الجزيرة للمقاولات / انشاء مجمع النويمة
التعليمي للبنات

من 2 2 الصفحة
QT-321915-1 الرقم
23 يوليو 2024 التاريخ
مرجعك
22 أغسطس 2024 آخر موعد لعرض الأسعار
KHARJ City


No	رقم الصنف	الوصف	الكمية	الوحدة	سعر الوحدة	المبلغ
8	111NM50.5SG600	NEPRO UPVC/PVC PIPE50x3.7MMCL.5 16BAR SOC.GRAY6m مقاس 3.7x50 مم كلاس 16-5 UPVC/PVC بار 6م رمادي ماسورة نيبرو	136.00	Pipe	51.00	6,936.00
9	111NM50.5SG600	NEPRO UPVC/PVC PIPE50x3.7MMCL.5 16BAR SOC.GRAY6m مقاس 3.7x50 مم كلاس 16-5 UPVC/PVC بار 6م رمادي ماسورة نيبرو	56.00	Pipe	51.00	2,856.00
22,477.35 ضريبة القيمة المضافة						
172,326.35 الإجمالي (SAR)						

With Best Regards,

Al-Kharj - Mr. Moied Al Nabhan / SAU-KSA-Al Kharj-
P.O.Box 25

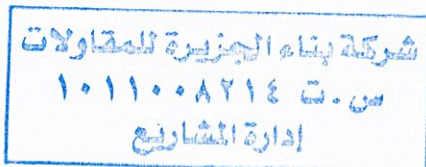

شارع عرض ۱۲ م مسافت

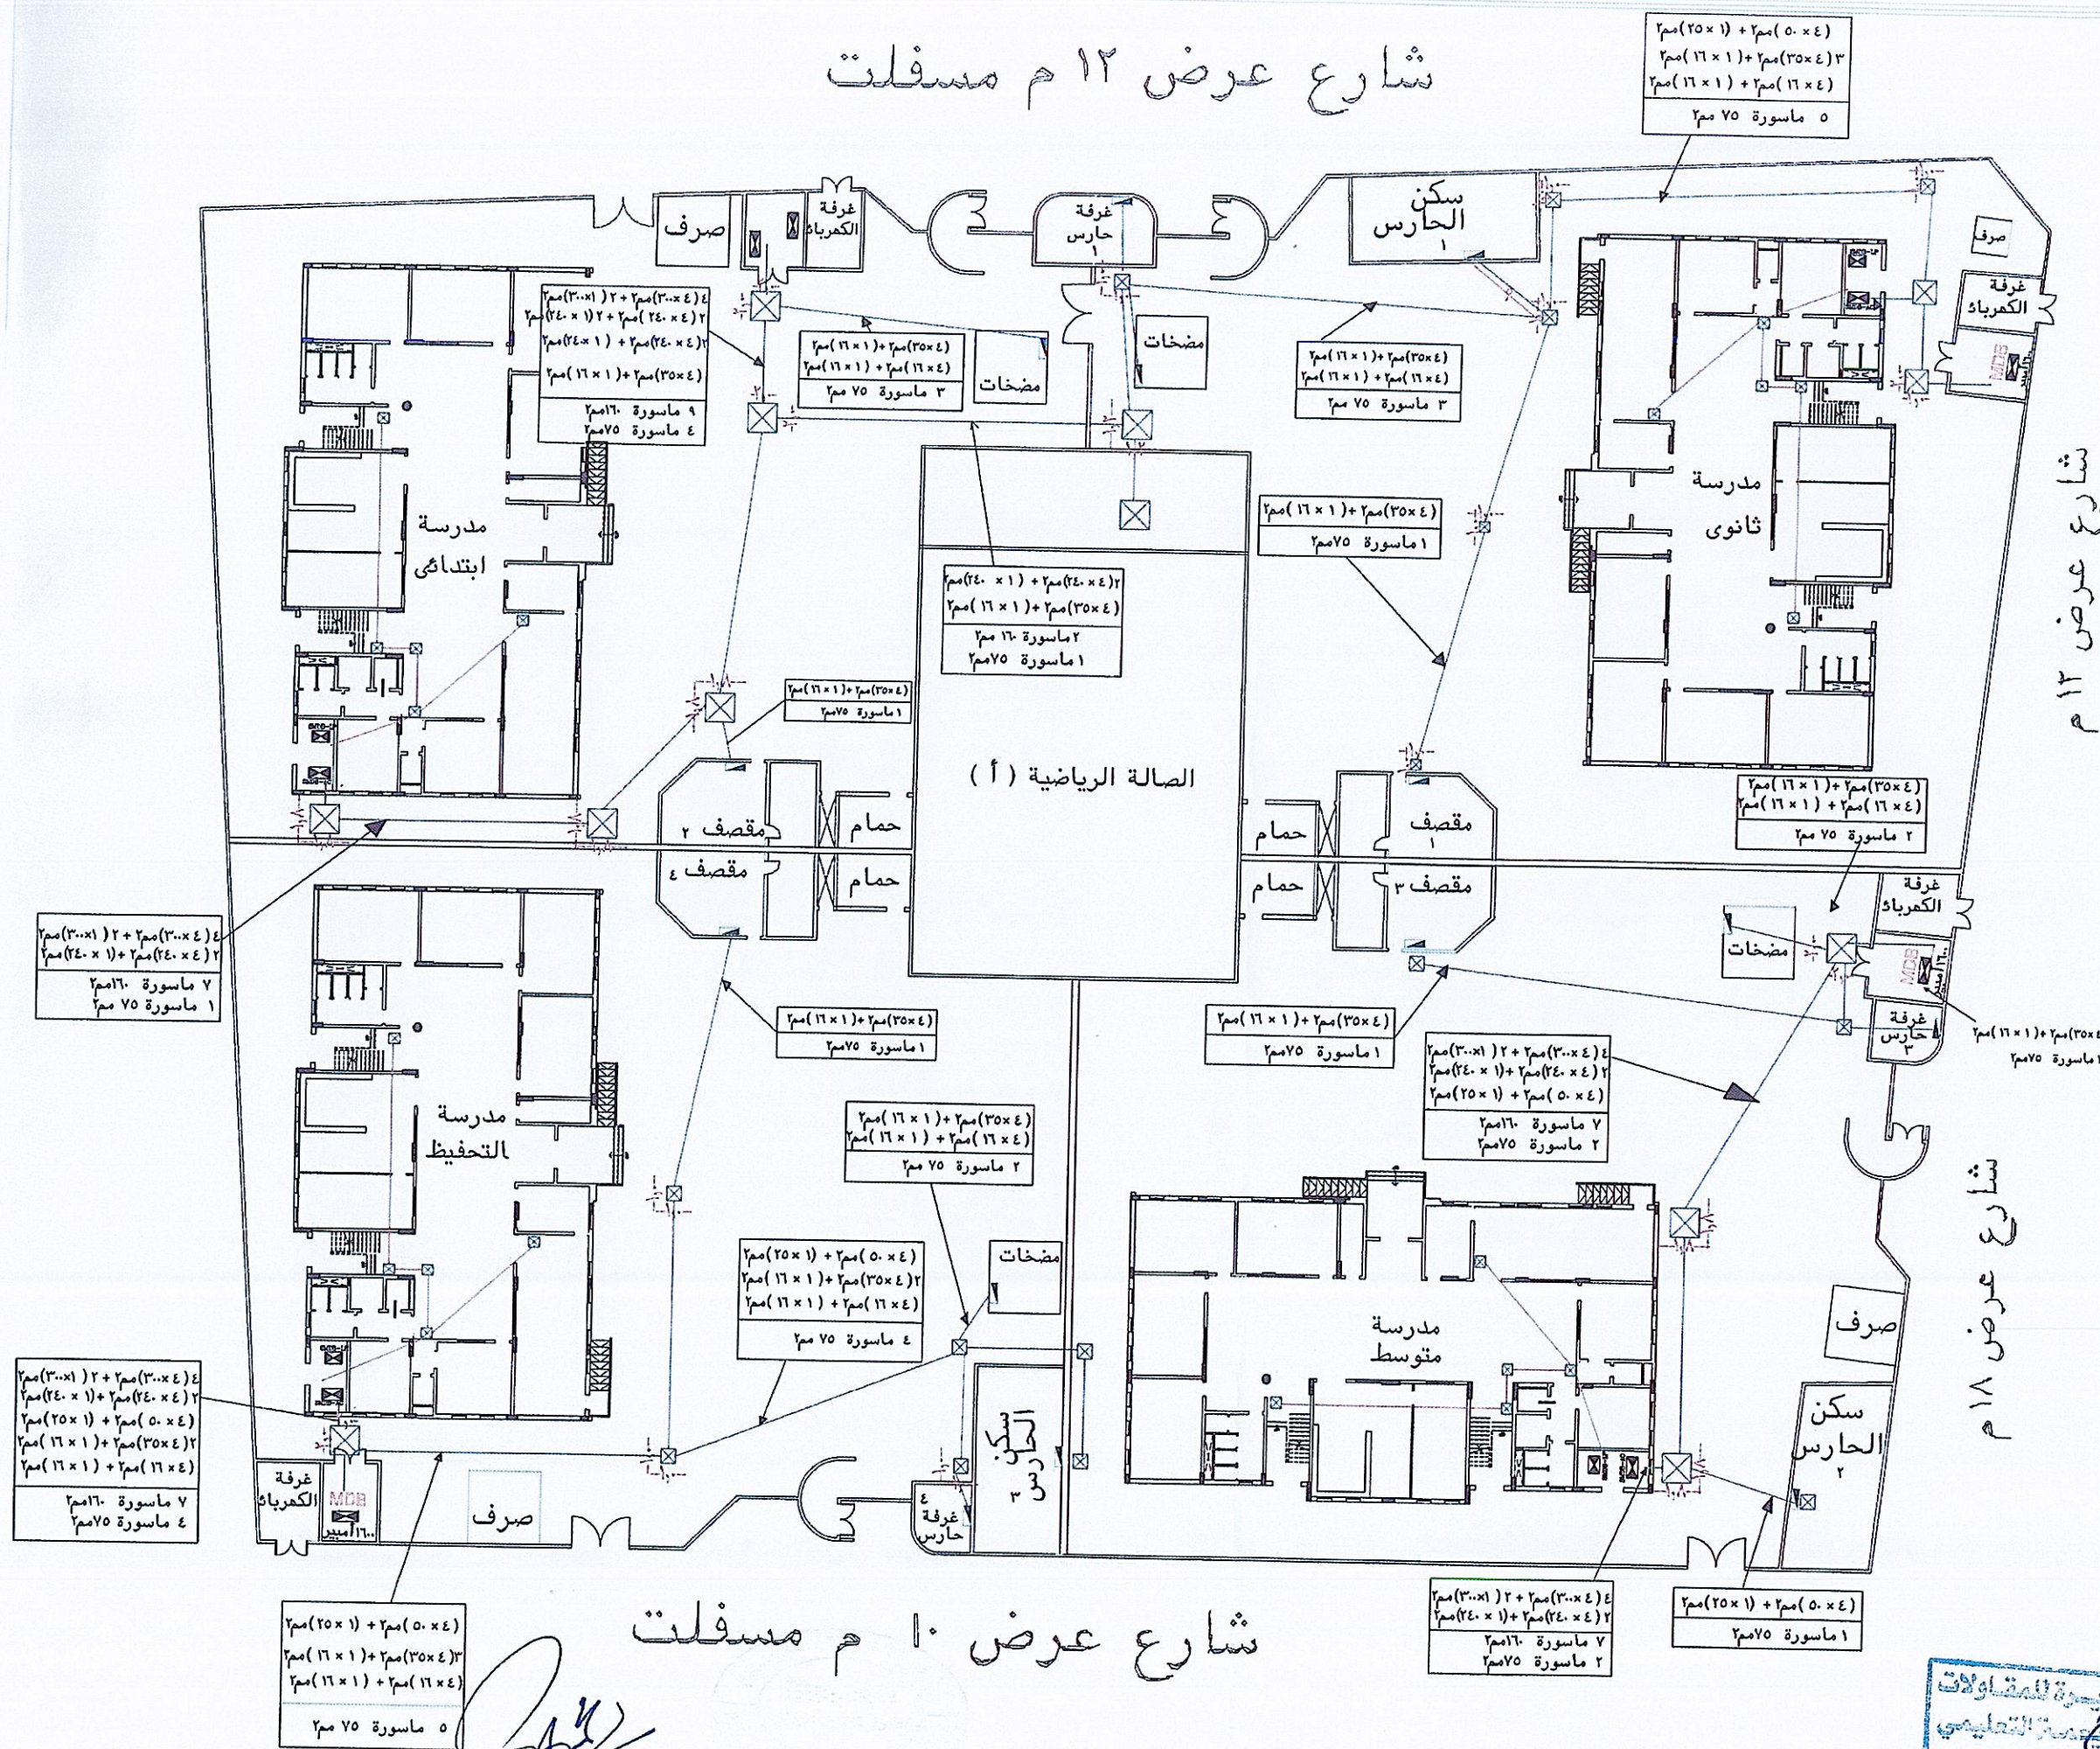

2329

شارع عرض ۱۸ م

شارع عرض ۱۰ م مسفلت


 وزارة التعليم
 Ministry of Education
 وزارة التعليم

OWNER: ملكية
ادارة التعليم
بمحافظة وادي الدواسر
ادارة شؤون المباني

CONTRACTOR: شركة بناء الجزيرة للمقاولات
P.O. BOX: 1150
TEL: 011 50005 50000, FAX: 011 50051 000

PROJECT TITLE: اسم المشروع
مجمع النويعة التعليمي للبنات

--	---



وزارة التعليم
Ministry of Education

وزارة التعليم

OWNER:

المالك

ادارة التعليم
بمحافظة وادي الدواسر
ادارة شؤون المباني

CONTRACTOR:

المقاول

شركة بناء الجزيرة للمقاولات

P.O. BOX: 1540

TEL: 011 5482466-5483319, FAX: 011 5451234

PROJECT TITLE:

اسم المشروع

مجمع النويعة التعليمي للبنات
مدرسة نموذج ٢٤-١٦ (ابتدائي ومتوسط) عدد (٤)
+ صالة متعددة الأغراض + سكن حارس صغير
(المدرسة الابتدائية)

TITLE:

اسم اللوحة

SINGLE LINE DIAGRAM

ASBUILT
DRAWING

DRAWING TYPE

ELECTRICAL

REVISION

00


DWG. NO.:

AS - ELE - 45

امتحان ومهندس

الاشرف
امتحان ومهندس
شؤون المباني

لوحة التوزيع الرئيسية للمشروع MDB

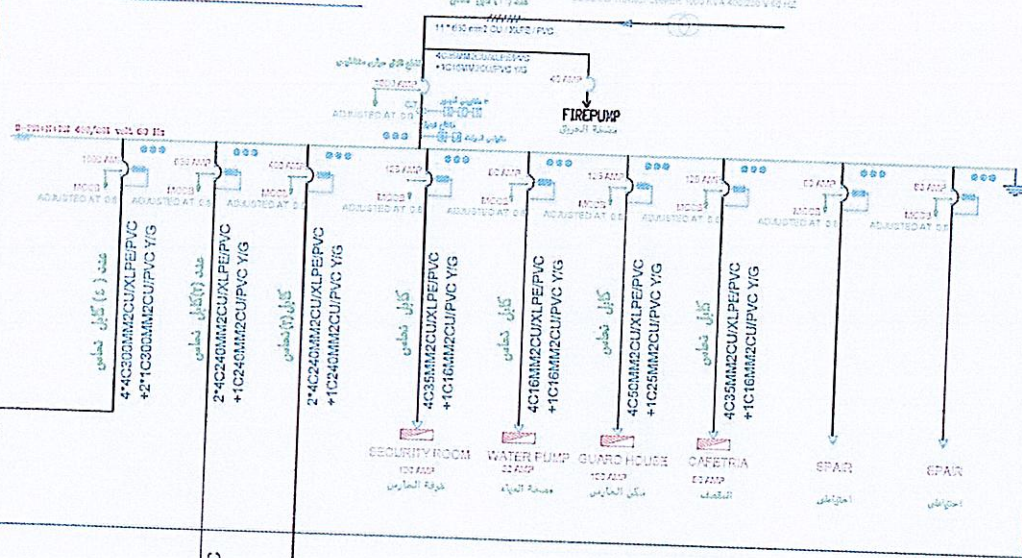


عدد (٤) كابل نحاس

4*4C300MM2CU/XLPE/PVC
+2*1C300MM2CU/PVC Y/G


عدد (٢) كابل نحاس

2*4C240MM2CU/XLPE/PVC
+1C240MM2CU/PVC Y/G


لوحة التوزيع العمومية للتكييف SMDB-AC

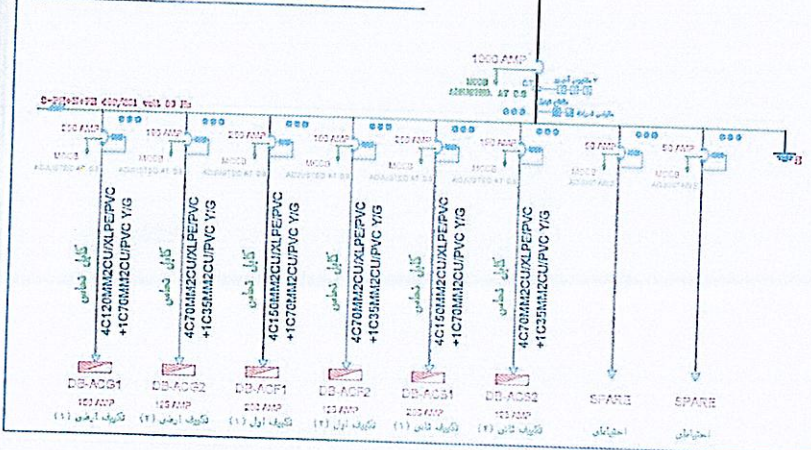


لوحة التوزيع العمومية للإضاءة والناشر SMDB-LP

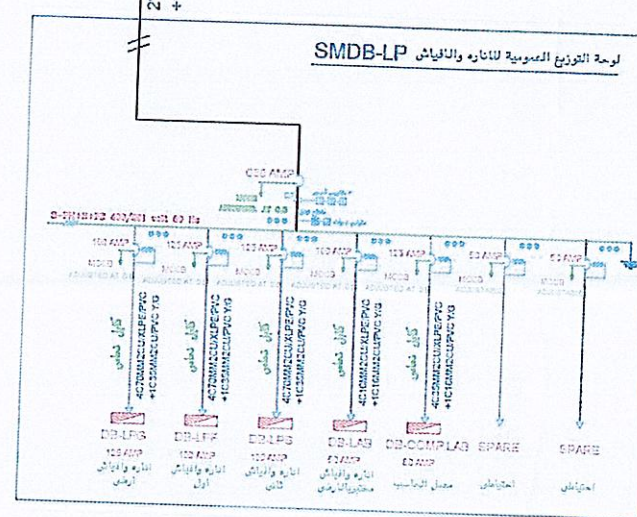

لوحة التوزيع العمومية للمصالة الرياضية SMDB-MPH



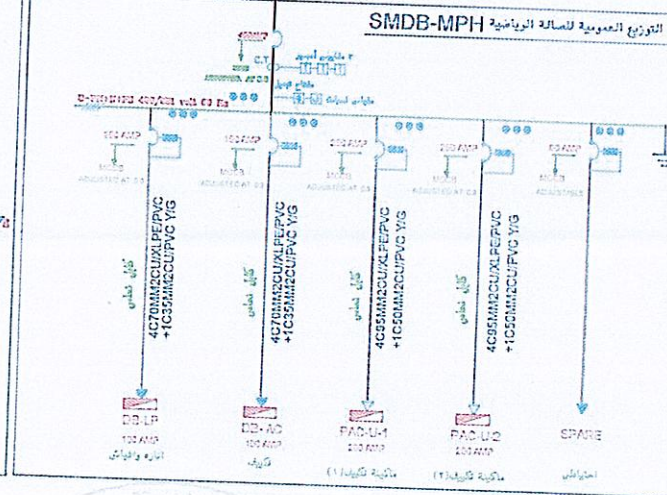


شركة بناء الجزيرة للمقاولات
مجمع النويعة التعليمي
وادي الدواسر

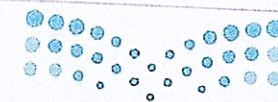

وزارة التعليم
Ministry of Education

وزارة التعليم

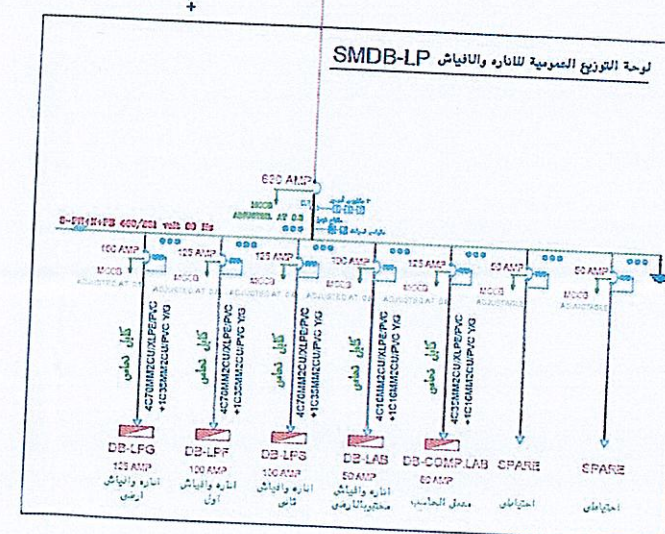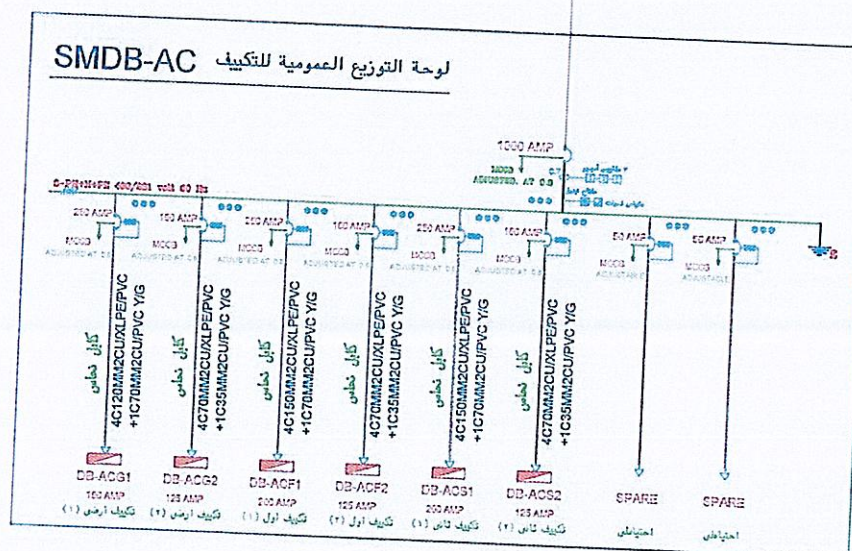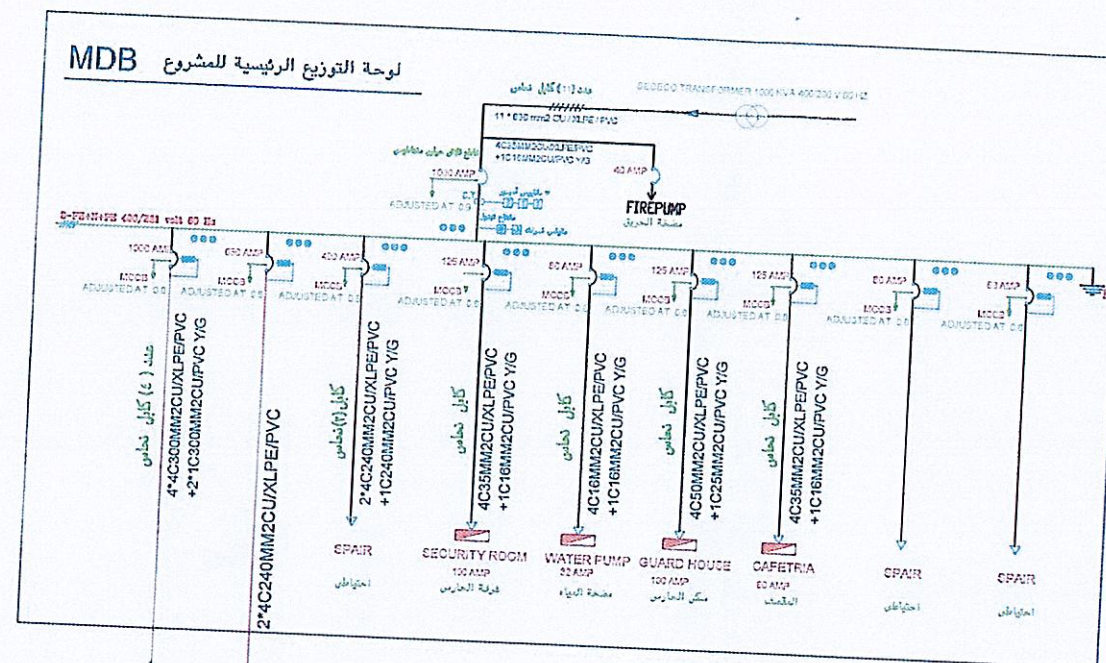

مشروع مجمع النويمة التعليمي
مدرسة نموذج ٢٤-١٦ (ابتدائي + متوسط) عدد (٤)
+ صالة متعددة الأغراض + سكن حارس صغير
(المدرسة الثانوية)

OWNER:

المالك

ادارة التعليم
بمحافظة وادي الدواسر
ادارة شؤون المباني

CONTRACTOR:

المقاول

شركة بناء الجزيرة للمقاولات

P.O. BOX: 1540

TEL: 011 5452466-5488319, FAX: 0115451284

PROJECT TITLE:

اسم المشروع

مجمع النويمة التعليمي للبنات
مدرسة نموذج ٢٤-١٦ (ابتدائي + متوسط) عدد (٤)
+ صالة متعددة الأغراض + سكن حارس صغير
(المدرسة الثانوية)

TITLE:

اسم اللوحة

SINGLE LINE DIAGRAM

AS BUILT
DRAWING

DRAWING TYPE

ELECTRICAL

REVISION


00

DWG. NO.:

AS - ELE - 45

اعتماد مهندس
الأشرف


اعتماد مدير
شؤون المباني

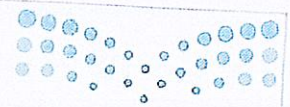

وزارة التعليم
Ministry of Education

وزارة التعليم


لوحة التوزيع الرئيسية للمشروع MDB

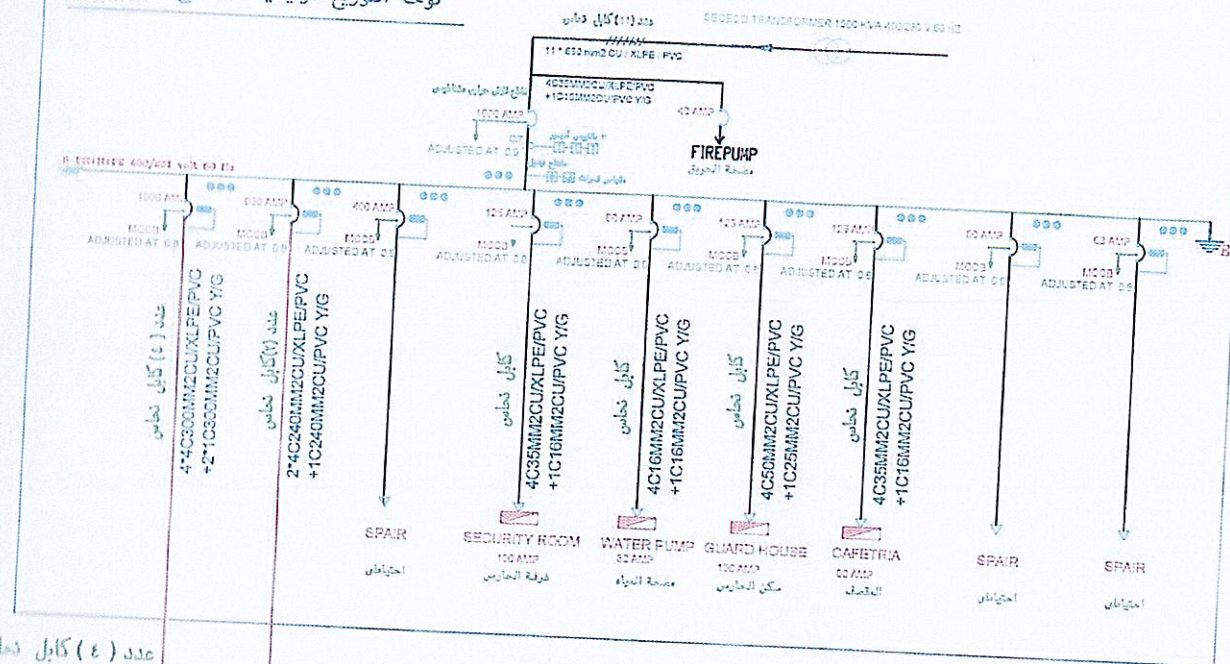


عدد (٤) كابل نحاس
4*4C300MM2CU/XLPE/PVC
+ 2*1C300MM2CU/PVC Y/G

عدد (٧) كابل نحاس
2*4C240MM2CU/XLPE/PVC
+ 1C240MM2CU/PVC Y/G

لوحة التوزيع المعمومية للتكييف SMDB-AC

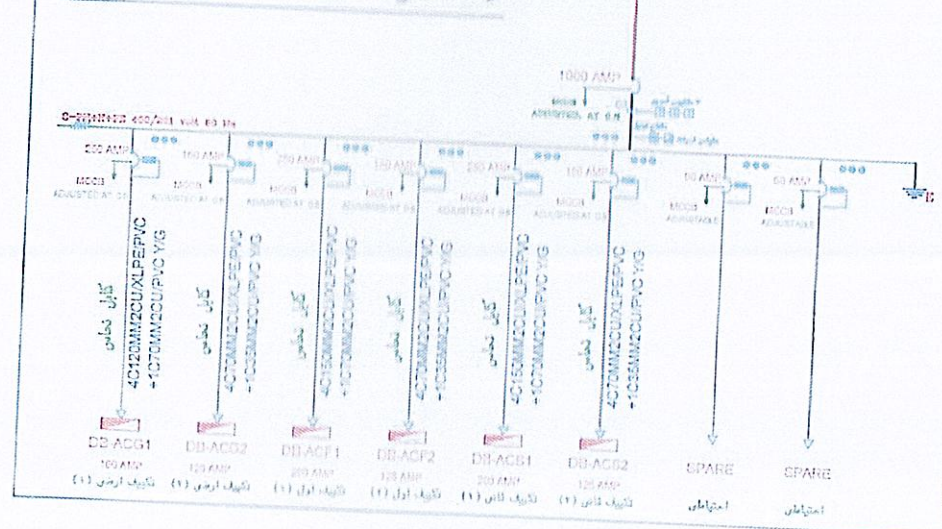

لوحة التوزيع المعمومية للأنارة والنايش SMDB-LP

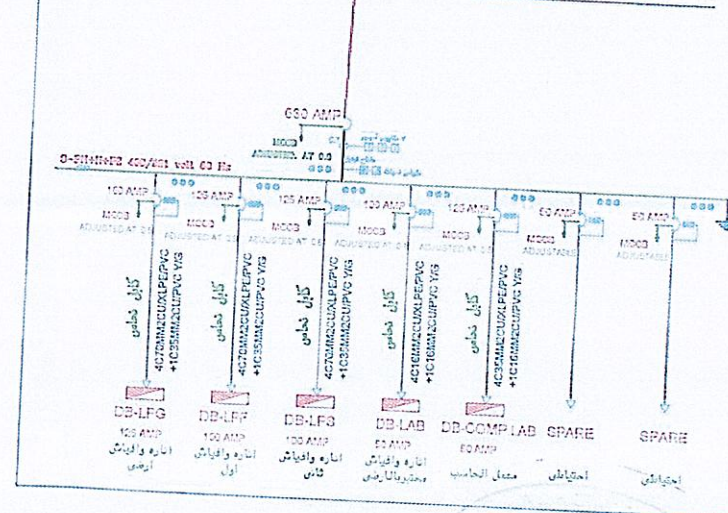

OWNER :

المالك

ادارة التعليم
بمحافظة وادي الدواسر
ادارة شؤون المباني

CONTRACTOR :

المقاول

شركة بناء الجزيرة للمقاولات

P.O. BOX: 1540

TEL: 011 5432456-5433319, FAX: 0115451234

PROJECT TITLE :

اسم المشروع

مجمع النويمة التعليمية للبنات
مدرسة نموذج ٢٤-١٦ (ابتدائي + متوسط) عدد (٤)
+ صالة متعددة الأغراض + سكن حارس صغير
(المدرسة المتوسطة)

TITLE :

اسم اللوحة

SINGLE LINE DAIGRAM

AS BUILT
DRAWING


DRAWING TYPE
REVISION

ELECTRICAL
00

AS-BLE-75

إعتناء ومهندس
الإشراف
إعتناء مدير
شؤون المباني


مشروع مجمع النويمة التعليمية
وادي الدواسر

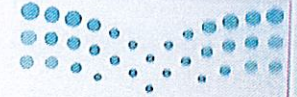

وزارة التعليم
Ministry of Education

وزارة التعليم

MDB لوحة التوزيع الرئيسية للمشروع

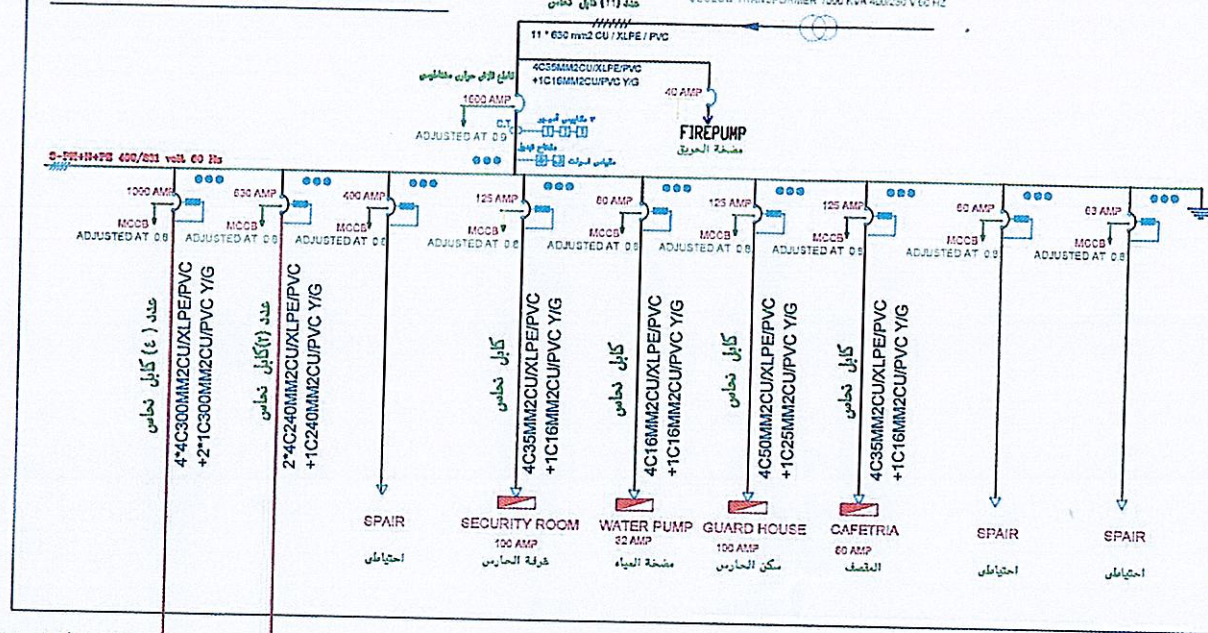


عدد (4) كابل نحاس

4*4C300MM2CU/XLPE/PVC
+2*1C300MM2CU/PVC Y/G


عدد (2) كابل نحاس

2*4C240MM2CU/XLPE/PVC
+1C240MM2CU/PVC Y/G

SMDB-AC لوحة التوزيع العمومية للتكييف

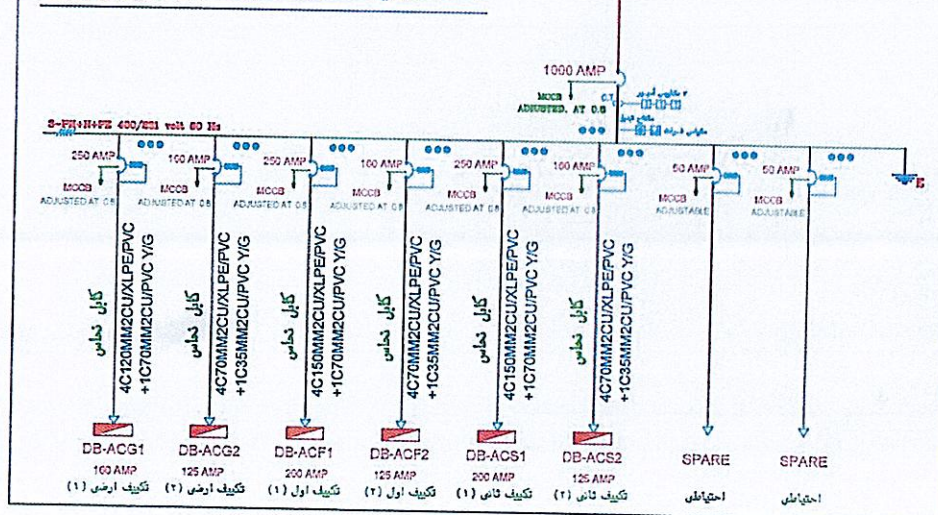

SMDB-LP لوحة التوزيع العمومية للأنارة والفيش

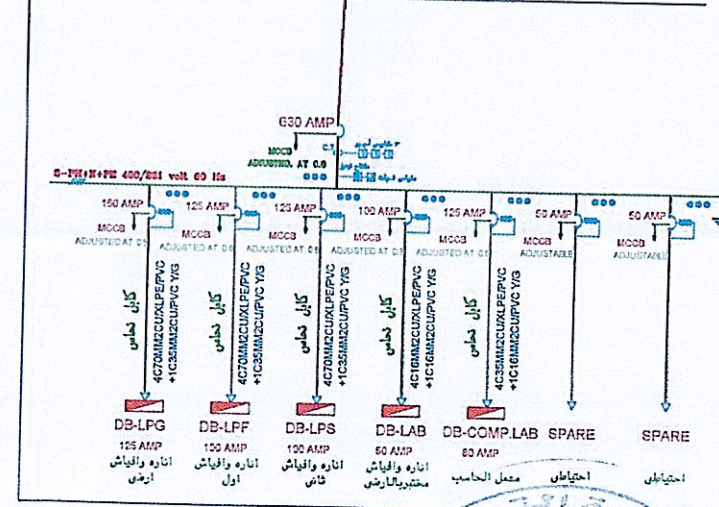

OWNER :

المالك

ادارة التعليم
بمحافظة وادي الدواسر
ادارة شؤون المباني

CONTRACTOR :

المقاول

شركة بناء الجزيرة للمقاولات

P.O. BOX : 1540

TEL: 011 5482466-5488319, FAX: 0115451294

PROJECT TITLE :

اسم المشروع

مجمع النويعة التعليمية للبنات
مدرسة نموذج ٢٤-٢٦ (ابتدائي + متوسط) عدد (٤)
+ صالة متعددة الأغراض + سكن حارس صغير
(المدرسة التحفيظ)

TITLE :

اسم اللوحة

SINGLE LINE DAIGRAM

AS BUILT
DRAWING

DRAWN BY: ENG. ARABE MOHAMED

DRAWING TYPE

ELECTRICAL

REVISION

00

AS - ELE - 45

اعتماد مهندس

اعتماد مدير

شؤون المباني